

Opis oznaczeń:

- Nawierzchnia jezdni z betonu asfaltowego
- Nawierzchnia z kruszywa kostki na zjazdach
- Pobocza z kruszywa łamanego
- Krawężnik betonowy wtopiony na zjazdach od strony terenu oraz zakończeniu nawierzchni jezdni
- Krawędź jezdni bez krawężnika
- Krawędź jezdni ograniczona krawężnikiem
- Istniejące oznakowanie pionowe
- Istniejące oznakowanie poziome
- Projektowane oznakowanie pionowe
- Projektowane oznakowanie poziome


ZATWIERDZIŁ: 585.2016 RS
Data: 21.12.2017



28 WRZ. 2016

"JULTREX" inż. Adam Rosiński
05-240 Tłuszcz ul. Długa 61


KONTRAKT	Budowa ulicy Wołomińskiej w Jasienicy (nr 430912W), gmina Tłuszcz od skrzyżowania z drogą wojewódzką nr 634 do terenów PKP, to jest granicy działki o numerze 457 z przebudową sieci teletechnicznej
Temat rys.	Projekt stałej organizacji ruchu
	Skala 1:500

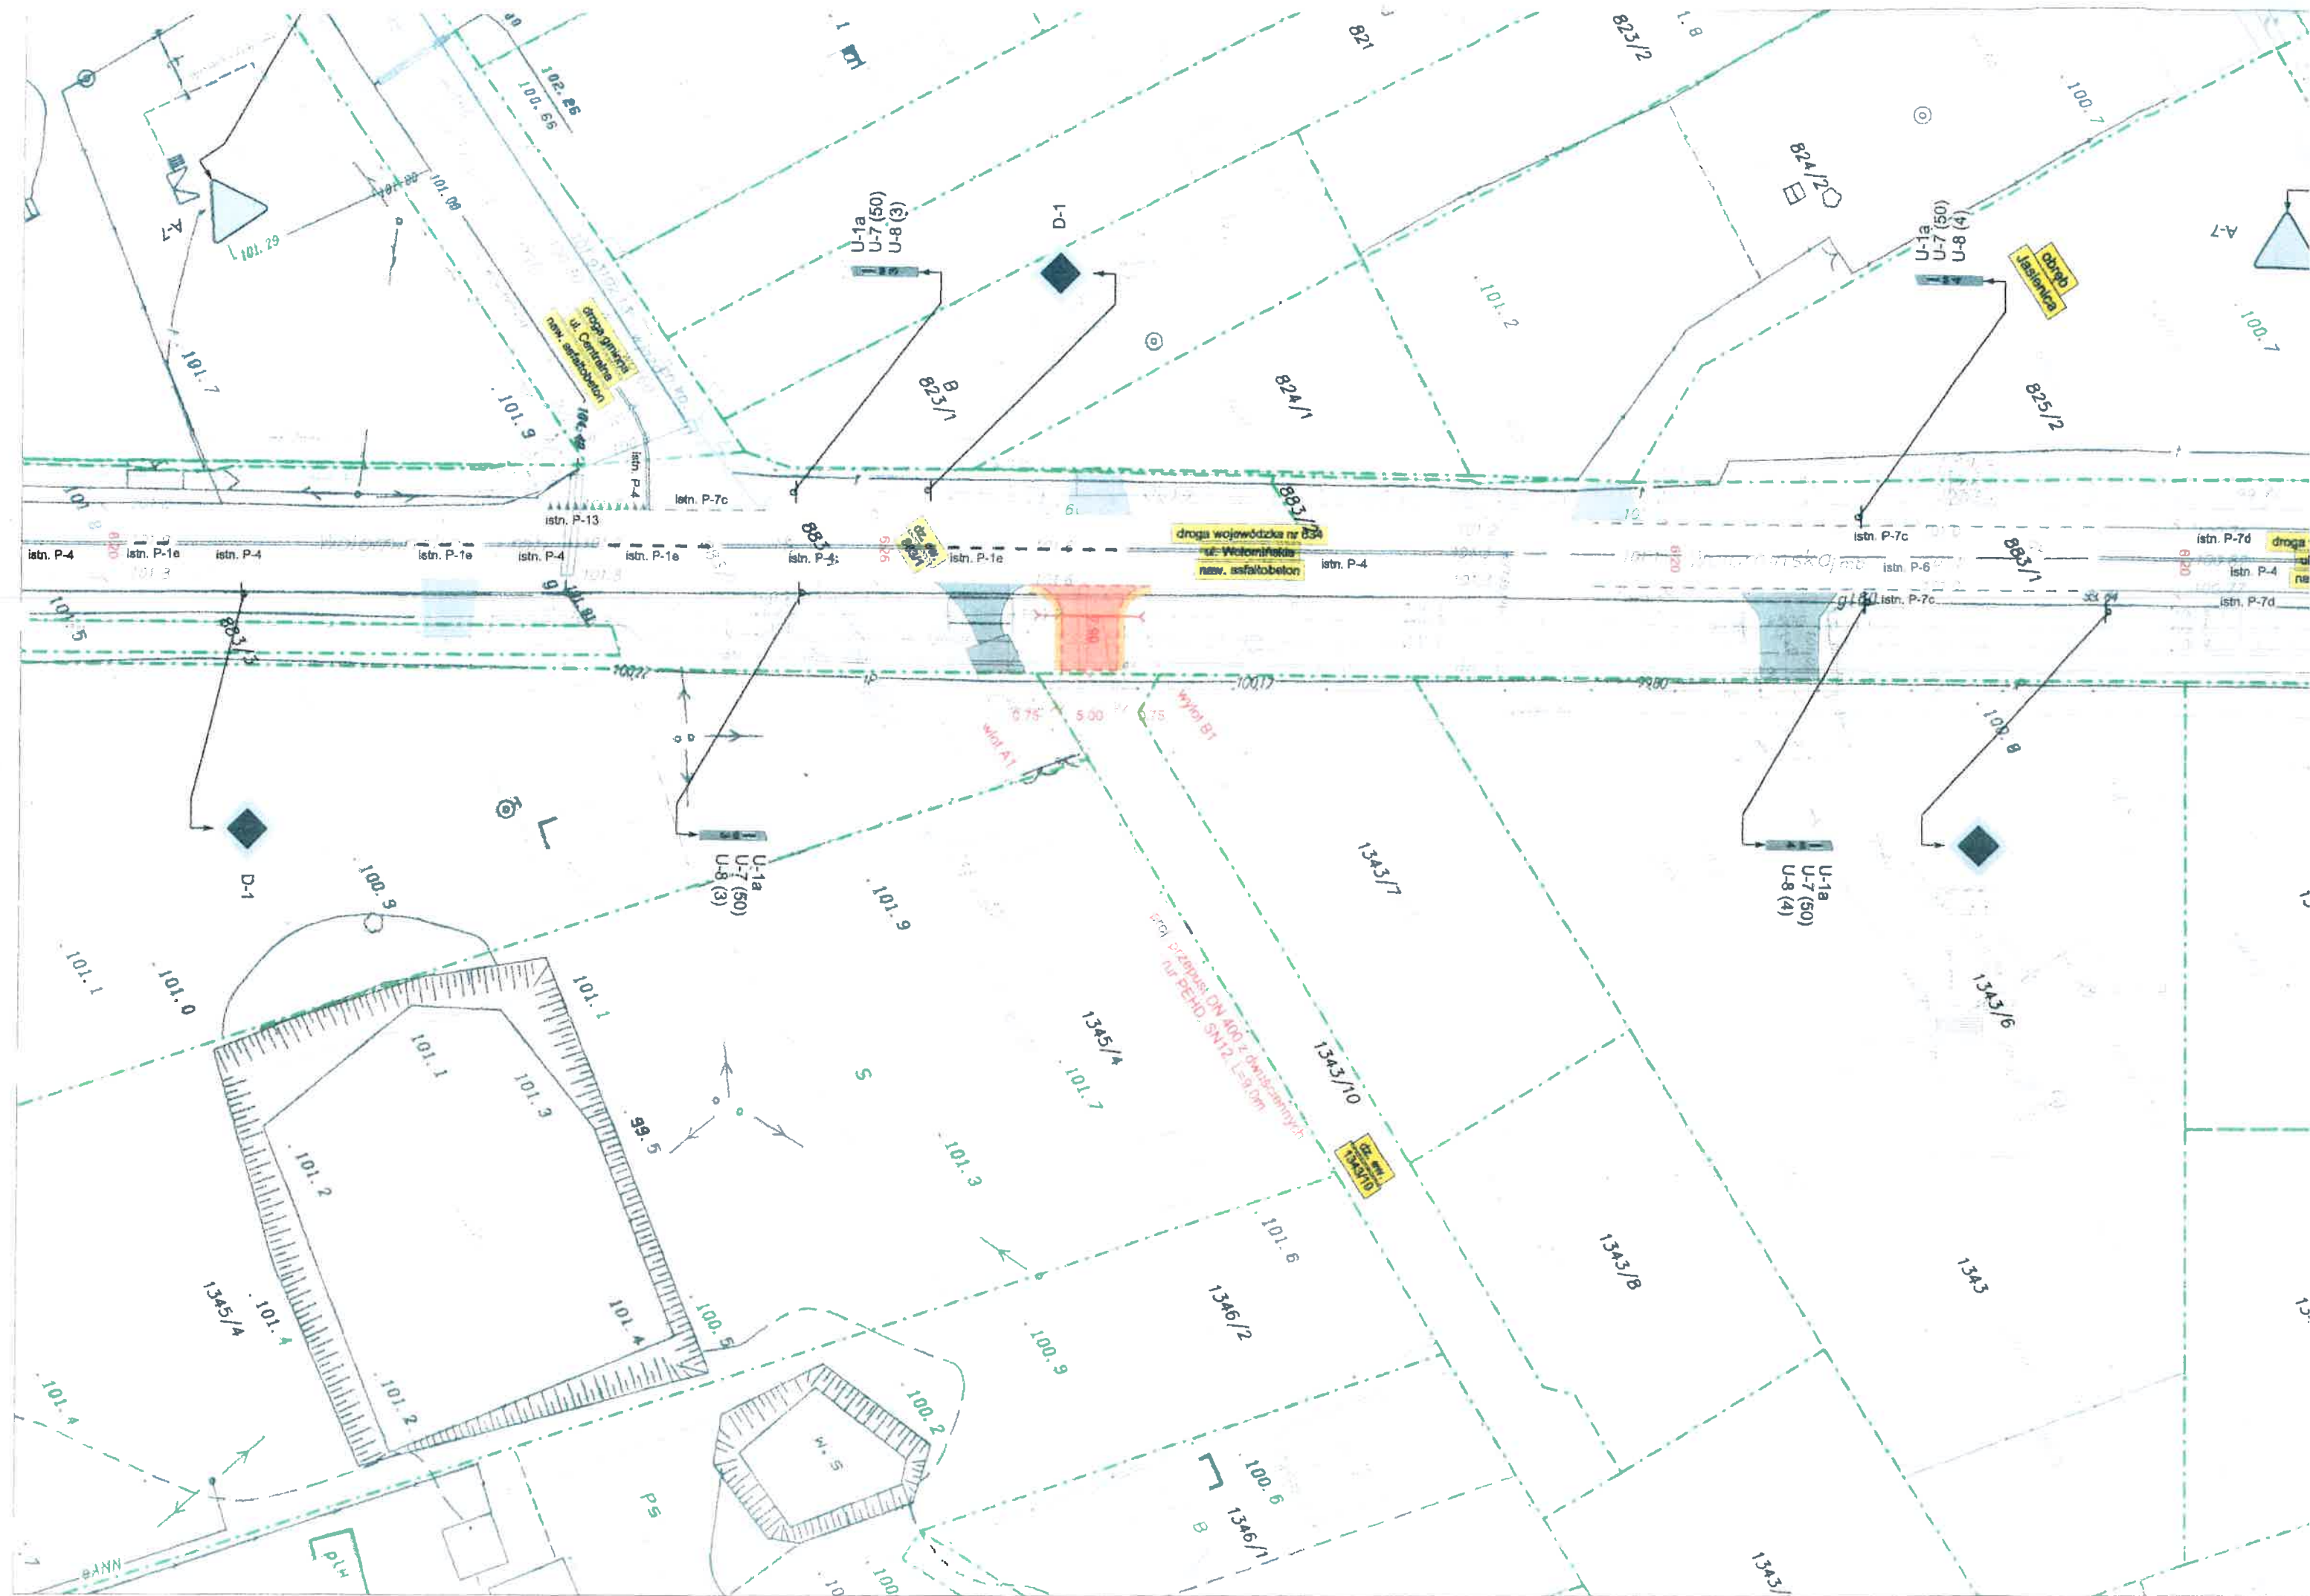

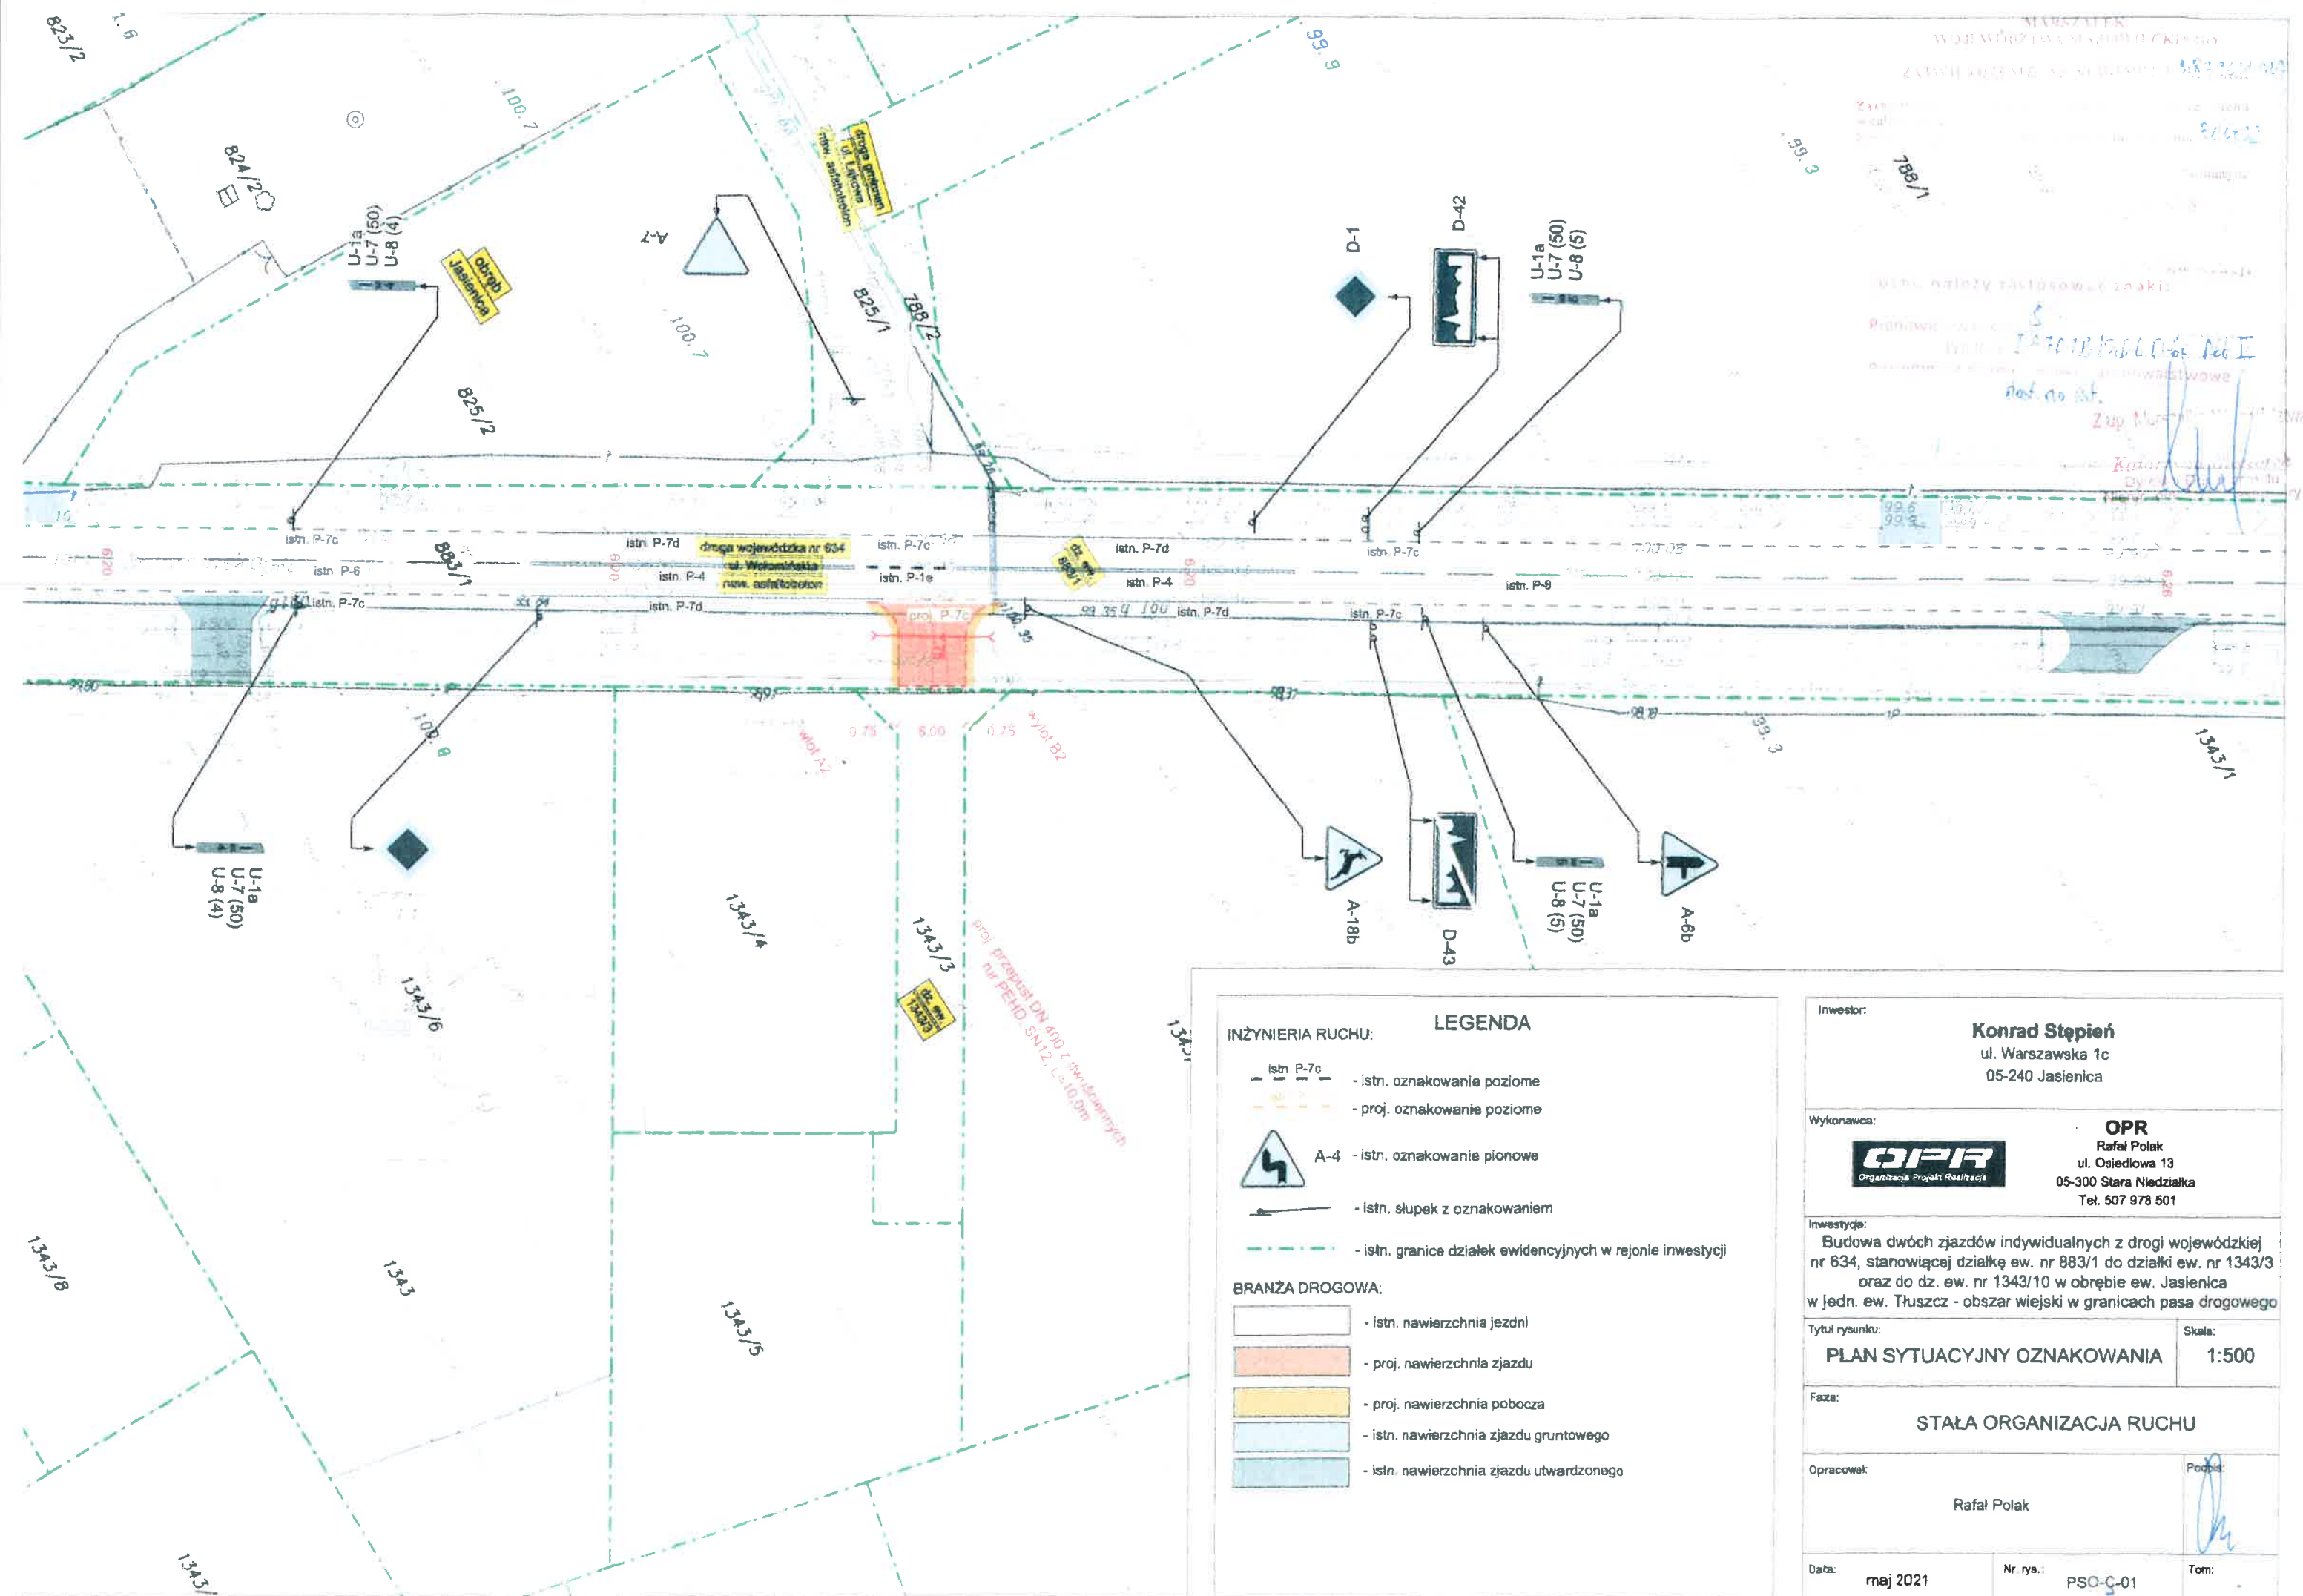


ZALĄCZNIK nr 4
do NI-D4.802.2.553.2020.D2

z dnia

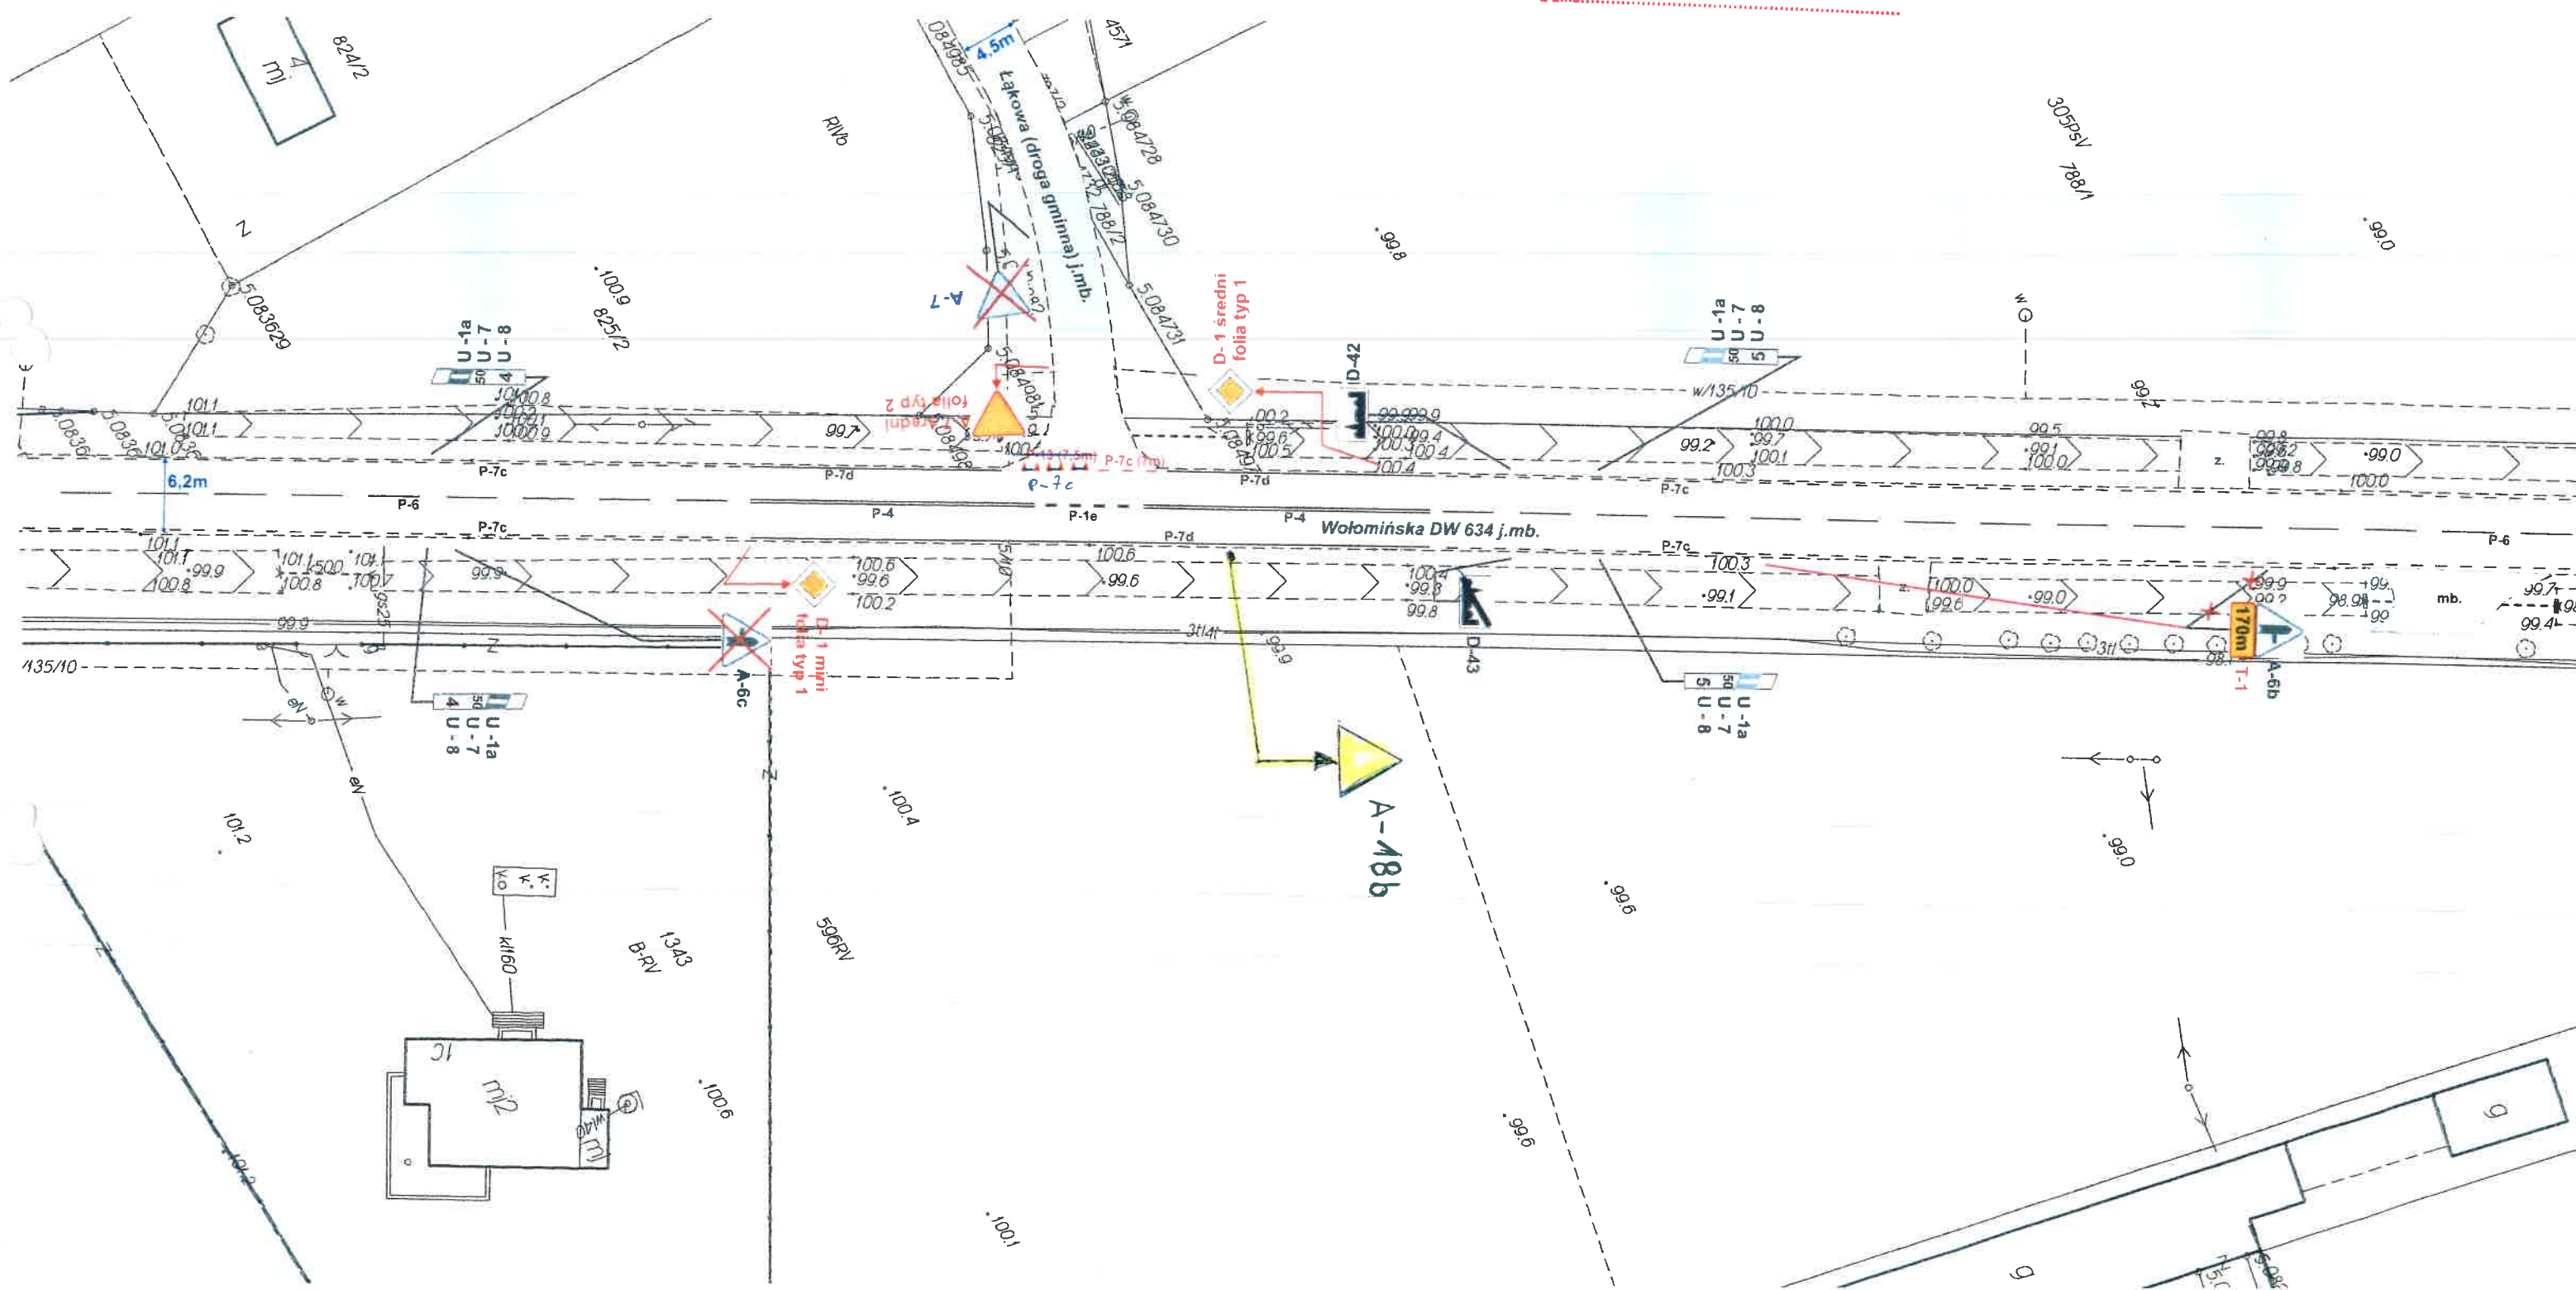

08-6
Poziorn
Pionov
Fuchl
Juw
03-47
Term
7 dni
Nini
W ca
L. 201

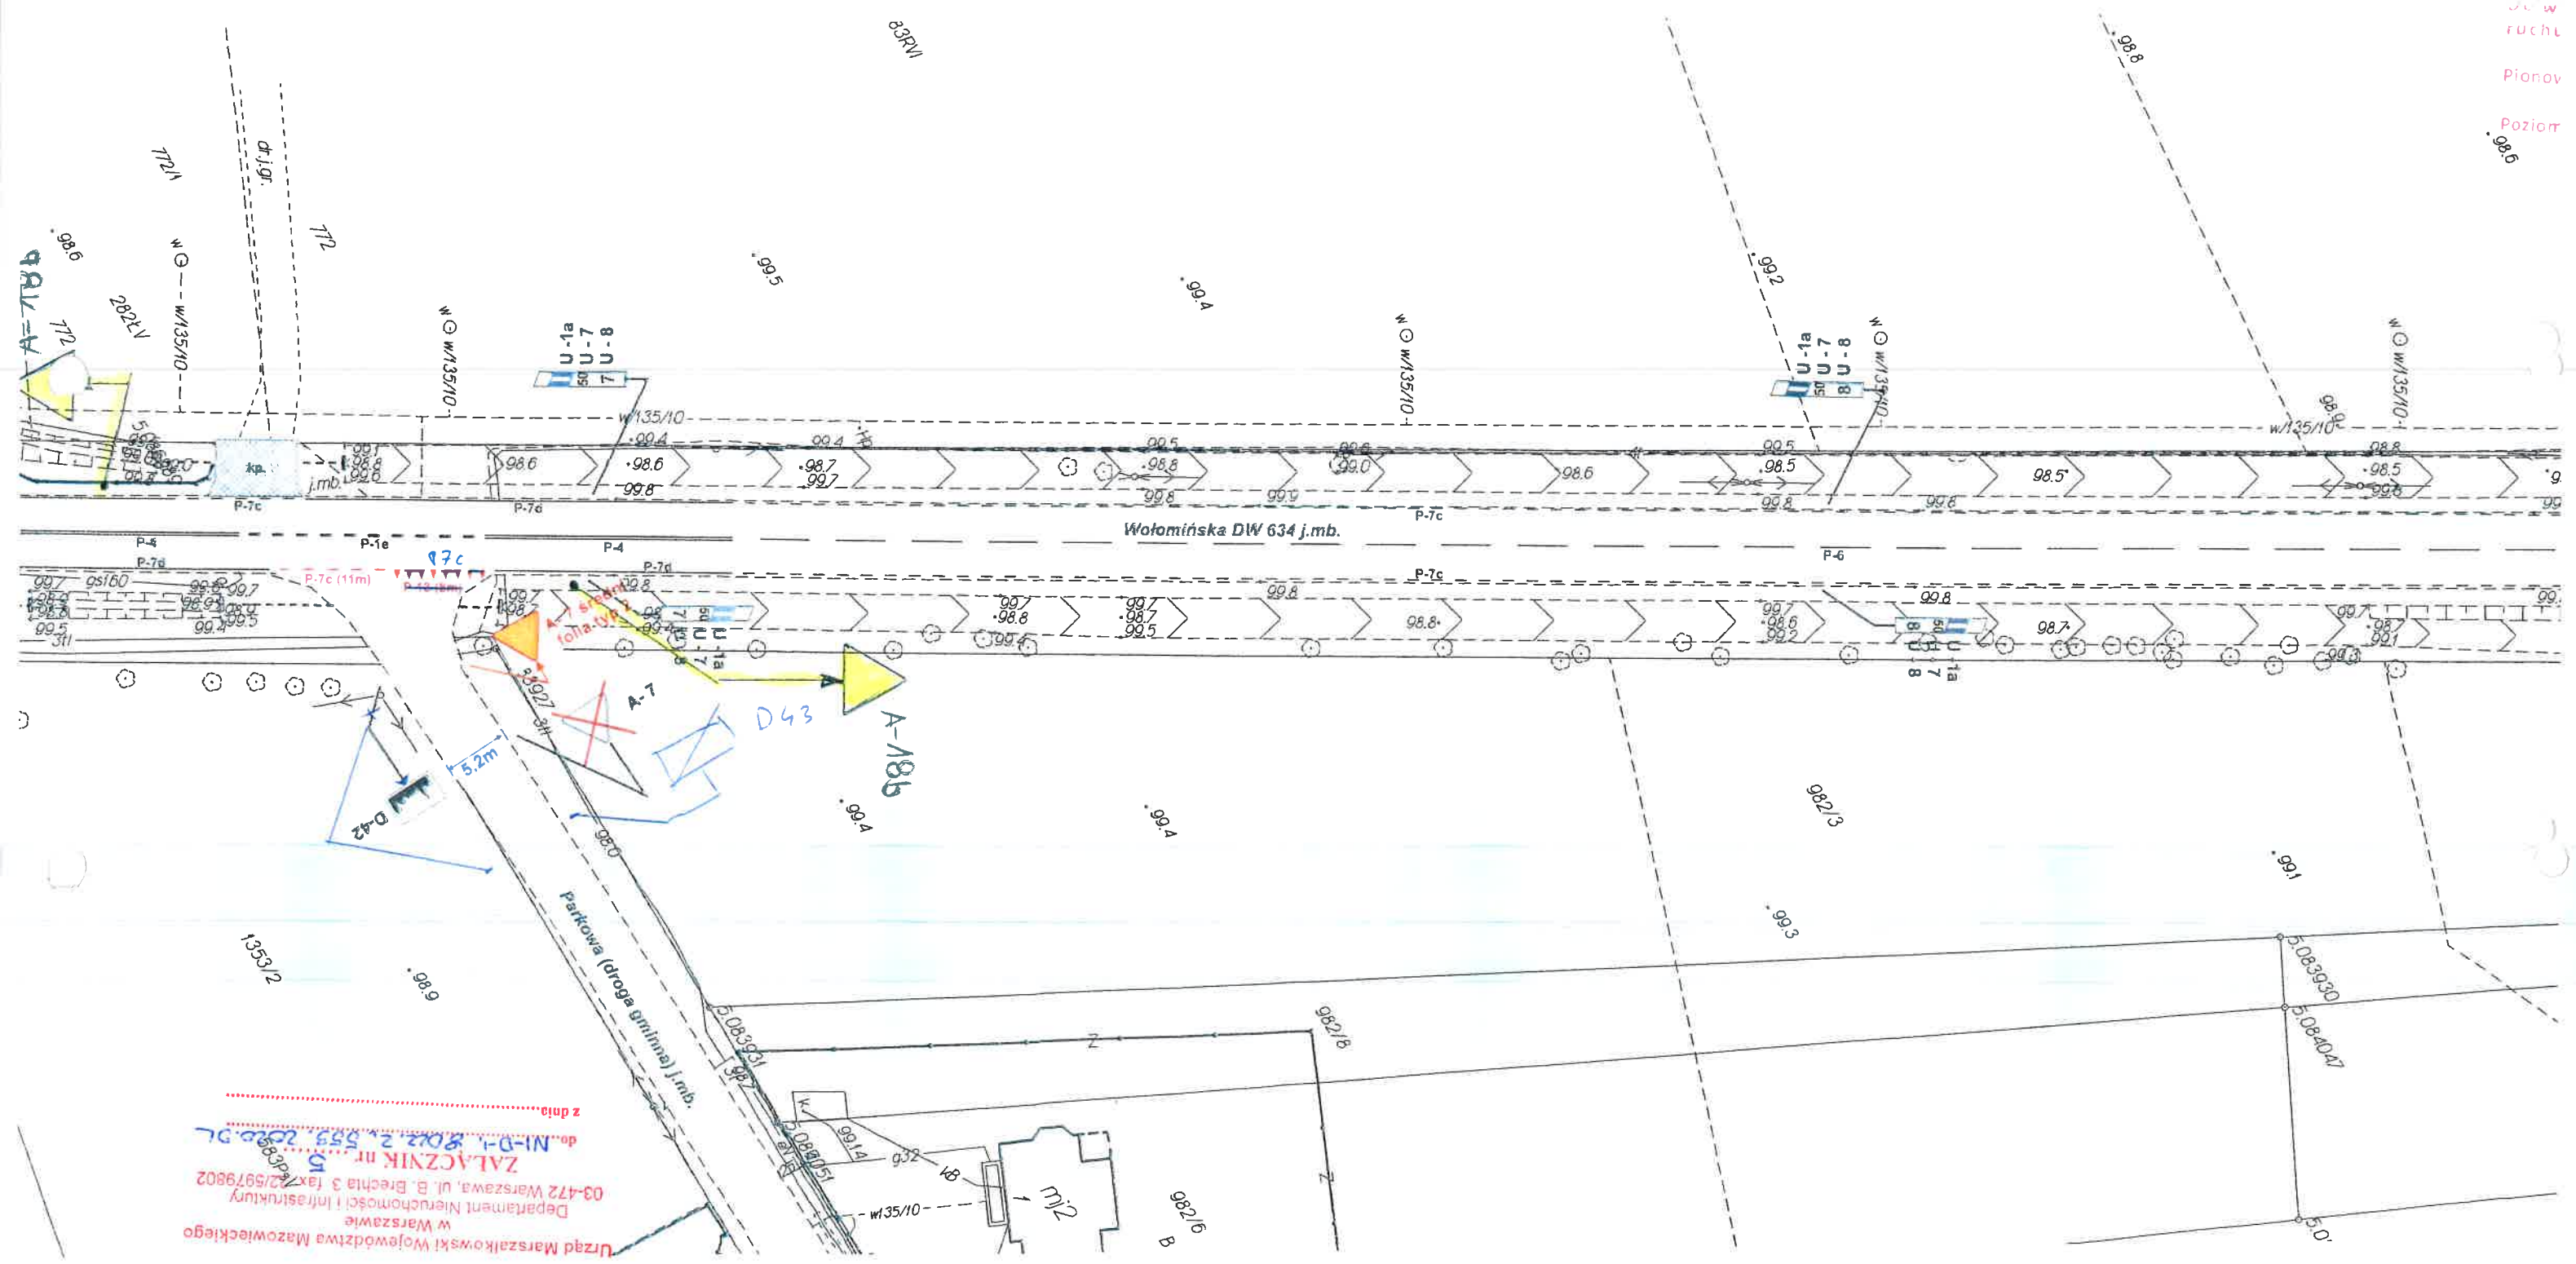 $\gamma \cdot N$

Wydział Ruchu Drogowego
Komendy Stołecznej Policji

2015 III 1. ~~projekt - szkic~~
opinie pozytywnie - ~~negatywnie~~

Z upoważnienia
Komendanta Stołecznej Policji
ZASTĘPCA NACZELNIKA
Wydziału Ruchu Drogowego
Komendy Stołecznej Policji
mł. insp. Piotr JAKUBCZAK

TLUSZCZ

JASIENICA

Wymiana bariery energochłonnej
podatnej na nową barieroporecz
H1/B/D≤0,70m w obrębie
projektowanego obiektu

Nowa bariera skrajna
H1/A/D≤1,60m

Nowa bariera skrajna
H1/A/D≤1,60m

Nowa bariera skrajna
H1/A/D≤1,60m

Wymiana bariery
energochłonnej podatnej
na nową barieroporecz
H1/B/D≤0,70m w obrębie
projektowanego obiektu

ZMIANY WPROWADZONO
W DNIU 12.12.2015

STARSZY DROGOMISTRZ

Marek Szczypiorski

MARSZAŁK
WOJEWÓDZTWA MAZOWIECKIEGO
ZATWIERDZENIE Nr NI-D-1.8022.1. 546.2012.RS
Zatwierdzam do realizacji stałą organizację ruchu
w całości bez zmian/wprowadzenia zmian.
Należy organizację ruchu należy wprowadzić do dnia 30.06.2013
Termin wprowadzenia organizacji ruchu należy zgłosić co najmniej
na 15 dni przed wprowadzeniem organizacji ruchu do:
Departament Nieruchomości i Infrastruktury
03-718 Warszawa, ul. Ks. T. Kłopotowskiego 5, fax 22 500 8002

13 GRU. 2012

Z up. Marszałka Województwa

Zastępca Dyrektora Departamentu
Nieruchomości i Infrastruktury

MARSZAŁK
WOJEWÓDZTWA MAZOWIECKIEGO
ZATWIERDZENIE Nr NI-D-1.8022.1. 261.2015.RS
Zatwierdzam do realizacji stałą organizację ruchu
w całości bez zmian/wprowadzenia zmian.
Należy organizację ruchu należy wprowadzić do dnia 31.12.2015
Termin wprowadzenia organizacji ruchu należy zgłosić co najmniej
na 15 dni przed wprowadzeniem organizacji ruchu do:
Departament Nieruchomości i Infrastruktury
03-718 Warszawa, ul. Ks. T. Kłopotowskiego 5, fax 22 500 8002

10 GRU. 2015

Z up. Marszałka Województwa

Zastępca Dyrektora Departamentu
Nieruchomości i Infrastruktury

- LEGENDA:
- GRANICA OPRACOWANIA od A do D
 - ISTNIEJĄCE OZNAKOWANIE POZIOME
 - PROJEKTOWANE OZNAKOWANIE POZIOME
 - ▨ PROJEKTOWANY CIĄG RUCHU PIESZEGO NA OBIEKCIE
 - PROJEKTOWANY OBIEKT
 - PROJEKTOWANE URZĄDZENIA BEZPIECZEŃSTWA RUCHU

UWAGA:
1. Wszystkie wymiary na rysunku podano w [m].

Diagnostyka i Naprawy Konstrukcji

Tomasz Kordjak

Data:
Grudzień
2012

00-877 Warszawa, Al. Solidarności 161/130

Zamawiający	MAZOWIECKI ZARZĄD DRÓG WOJEWÓDZKICH ul. Mazowiecka 14, 00-048 Warszawa
Opracował	tech. bud. Grzegorz Klebasiński
Projektował	mgr inż. Tomasz Kordjak MAZ/0183/POOM/04 w specjalności mostowej
Zamierzenie budowlane	PRZEBUDOWA DROGI WOJEWÓDZKIEJ POLEGAJĄCA NA ROZBIÓRCIE PRZEPUSTU I BUDOWIE MOSTU W CIĄGU DROGI WOJEWÓDZKIEJ NR 634 WARSZAWA-ZIELONKA-WOŁOMIN-MIAŚE-TŁUSZCZE-WÓŁKA KOZIŁOWSKA W MIEJSCOWOŚCI JASIENICA W KM 50+286
Stadium projektu	PROJEKT STAŁEJ ORGANIZACJI RUCHU
Obiekt	Most drogowy o konstrukcji ramowej w m. Jasienica w km 50+286
Tytuł rysunku	PLAN SYTUACYJNY URZĄDZEŃ BEZPIECZEŃSTWA RUCHU, OZNAKOWANIA ISTN. I PROJ.
Nr rys.	2
Skala	1:500

JEDNOSTKA
PROJEKTOWA



Usługi Projektowe Jan Libura

01-472 Warszawa ul. Zaboreczne 3

tel. 505 708 265 jan.libura@gmail.com

INWESTOR **Burmistrz Miasta i Gminy Tłuszcz**
ul. Warszawska 10
05-240 Tłuszcz

OBIEKT **Projekt organizacji ruchu skrzyżowania**
DW 634 ulicy Wołomińskiej
z drogami gminnymi ulicą Parkową i Łąkową
w m. Jasienica, gmina Tłuszcz

PROJEKTOWAŁ
inż. Jan Libura

RYСУNEK **Projekt stałej organizacji ruchu**

BRANŻA	NR RYSUNKU	SKALA	DATA
DR	1	1:500	07.2017

ZATWIERDZENIE Nr NI-D-1.0022.1. **4.07.2017. ALB**

Zatwierdzam do realizacji stałą organizację ruchu
w całości i w części, po przeprowadzeniu zmian.
Niniejszą organizację ruchu należy wprowadzić do dnia **30.06.2018 r.**

Termin wprowadzenia organizacji ruchu należy zgłosić co najmniej na
7 dni przed wprowadzeniem stałej organizacji ruchu do
Departamentu Nieruchomości i Infrastruktury
01-472 Warszawa ul. Brechta 3, fax 022 5979802

Wprowadzenia niniejszej organizacji
ruchu należy zastosować znaki:


Pionowe: wielkość: **A1** typ: **U**

Poziome: **dostosować do istniejącego**

z up. Marszałka Województwa


Tomasz Janowski
Zastępca Dyrektora Departamentu
Nieruchomości i Infrastruktury
os. Transportu Drogowego


15 WRZ. 2017

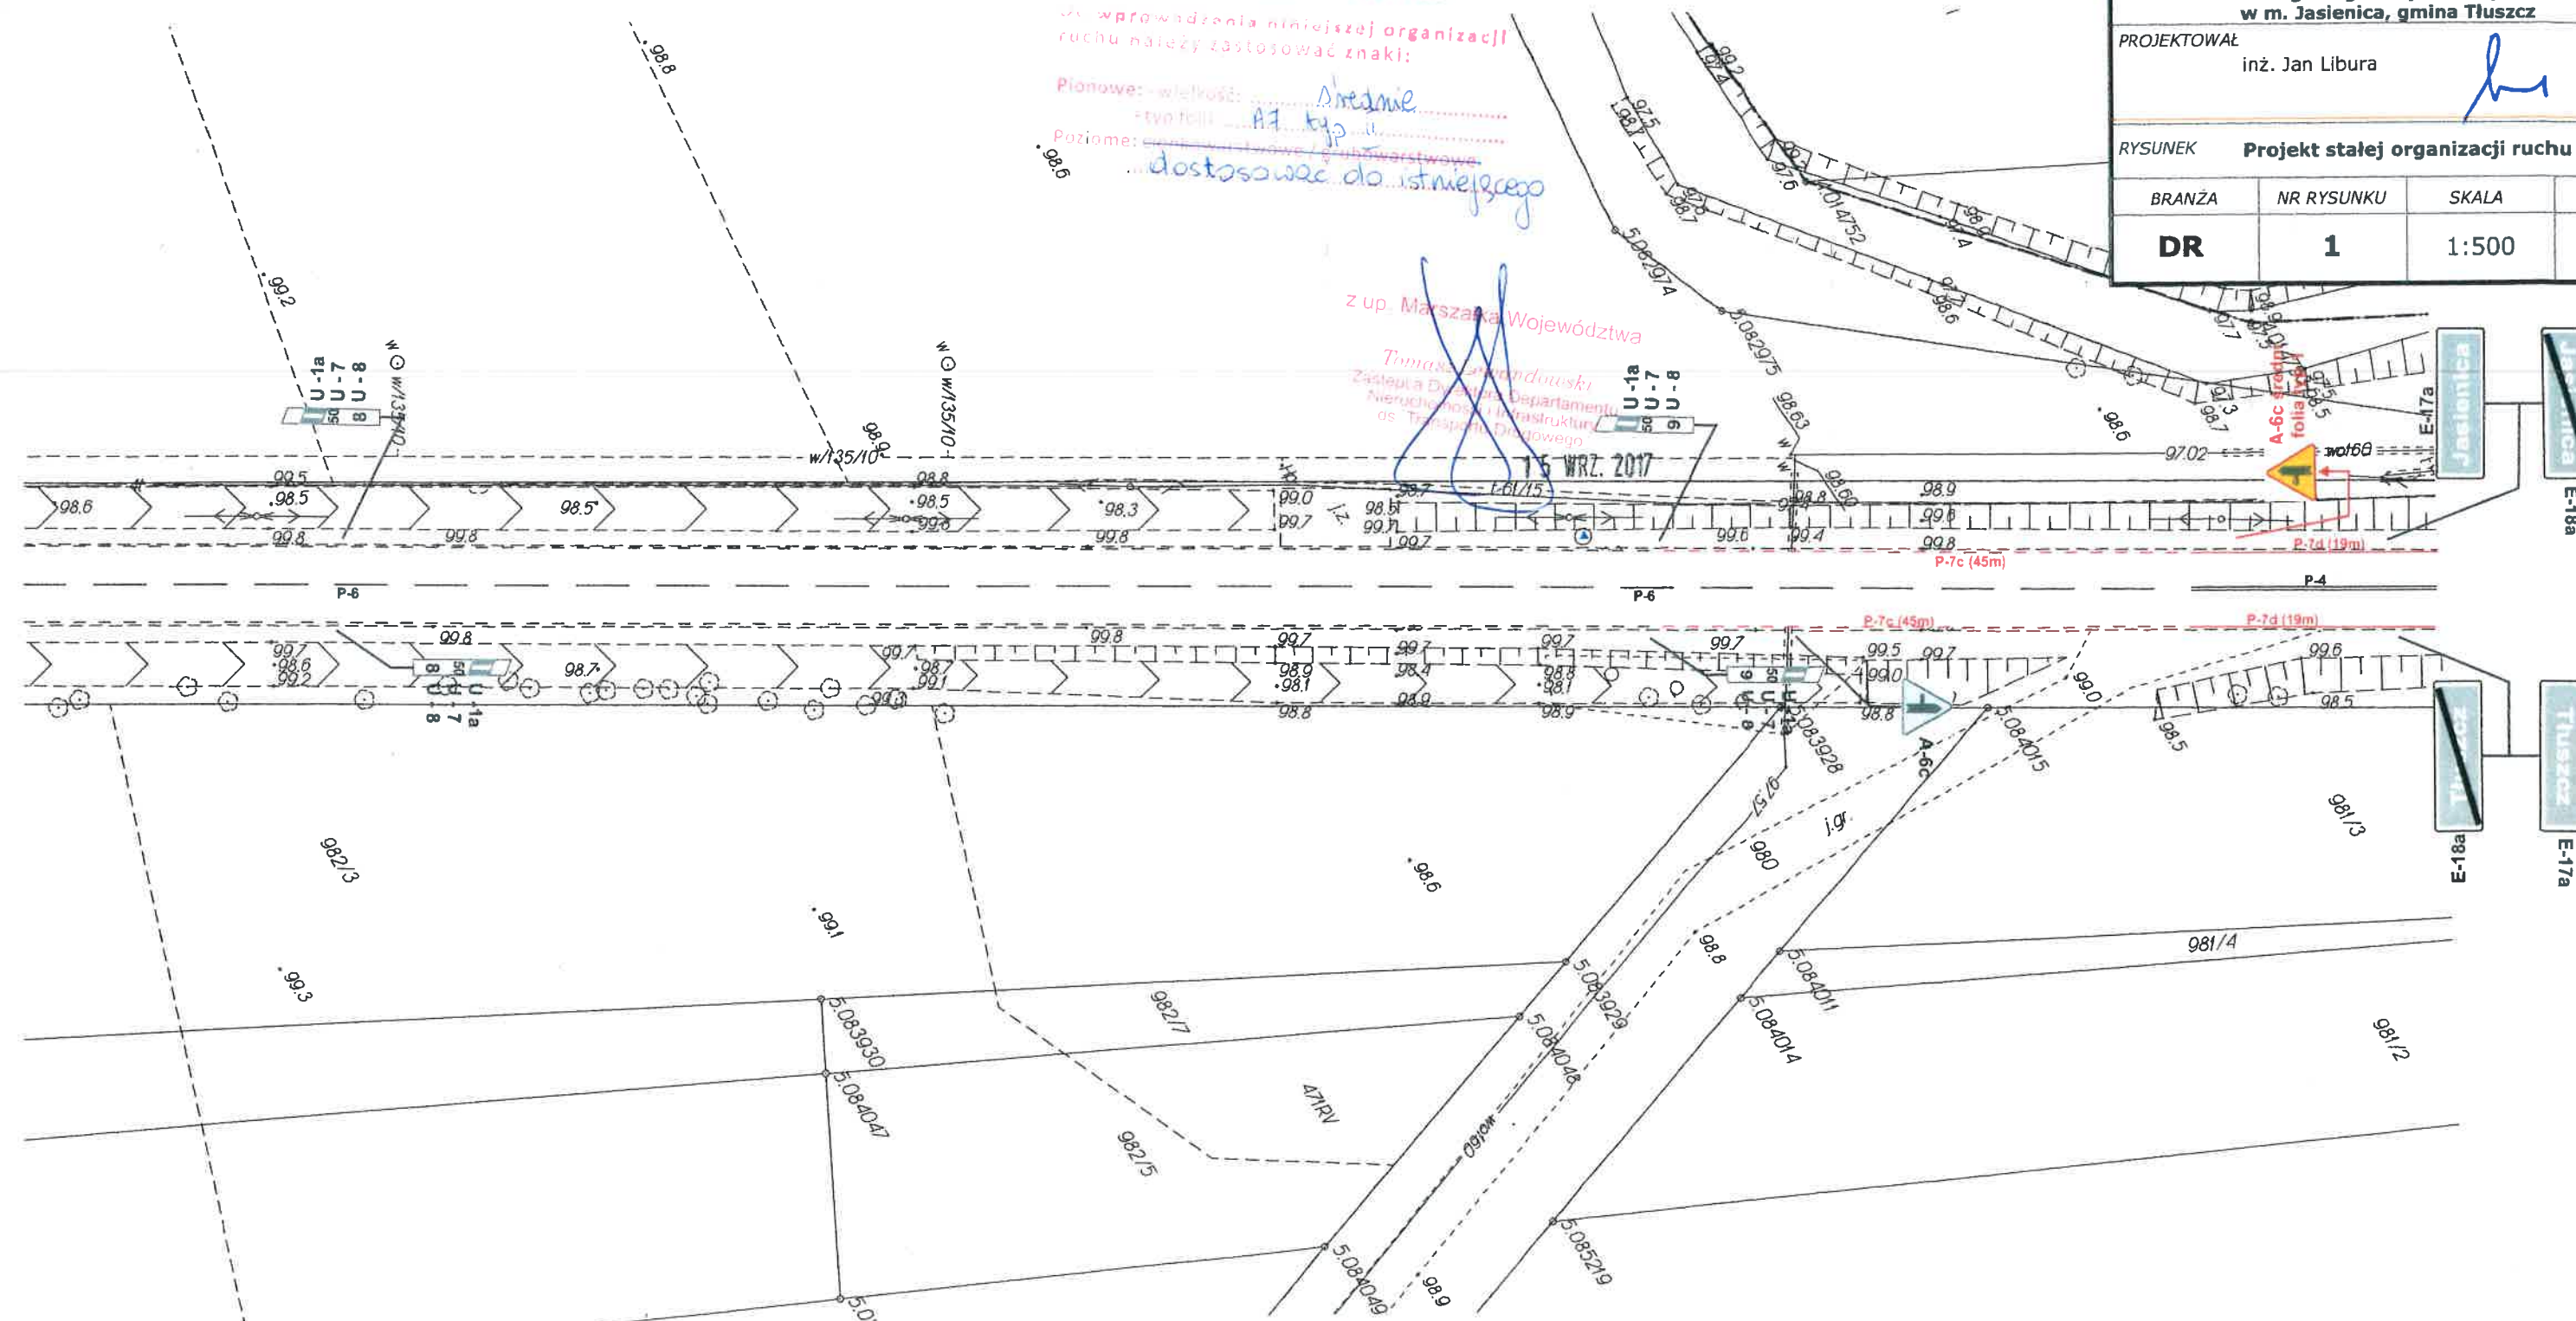

Uwaga:

1. istniejące oznakowanie poziome powinno być wykonane z masy chemoutwardzalnej;
2. projektowane oznakowanie poziome należy wykonać z masy chemoutwardzalnej.

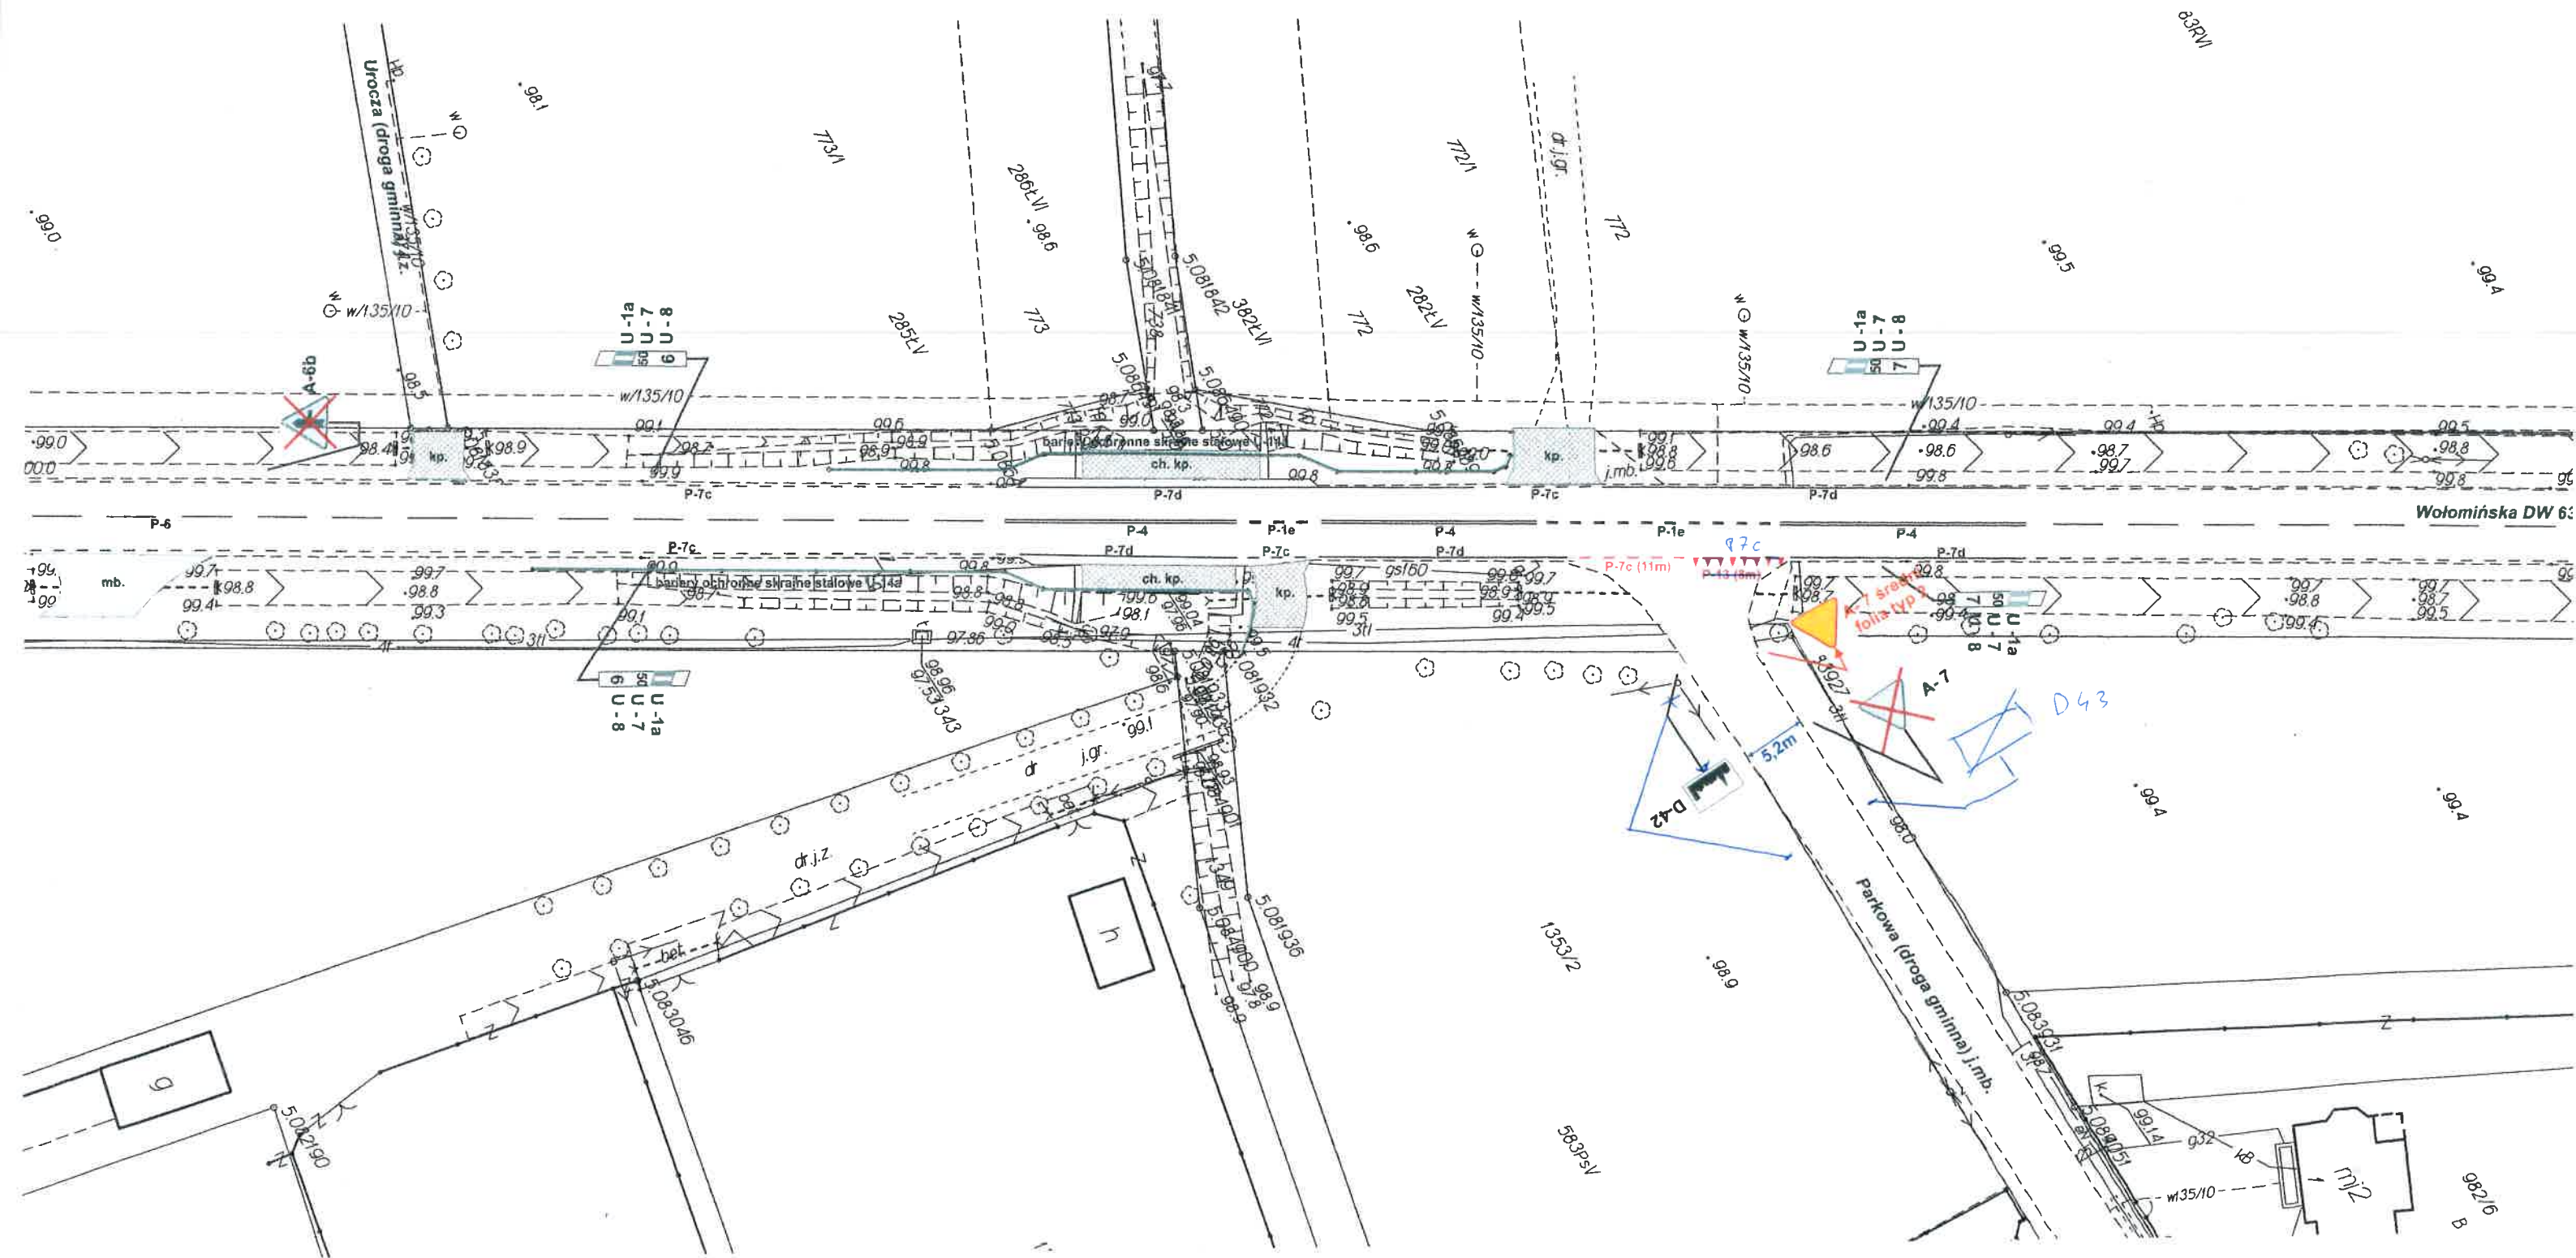

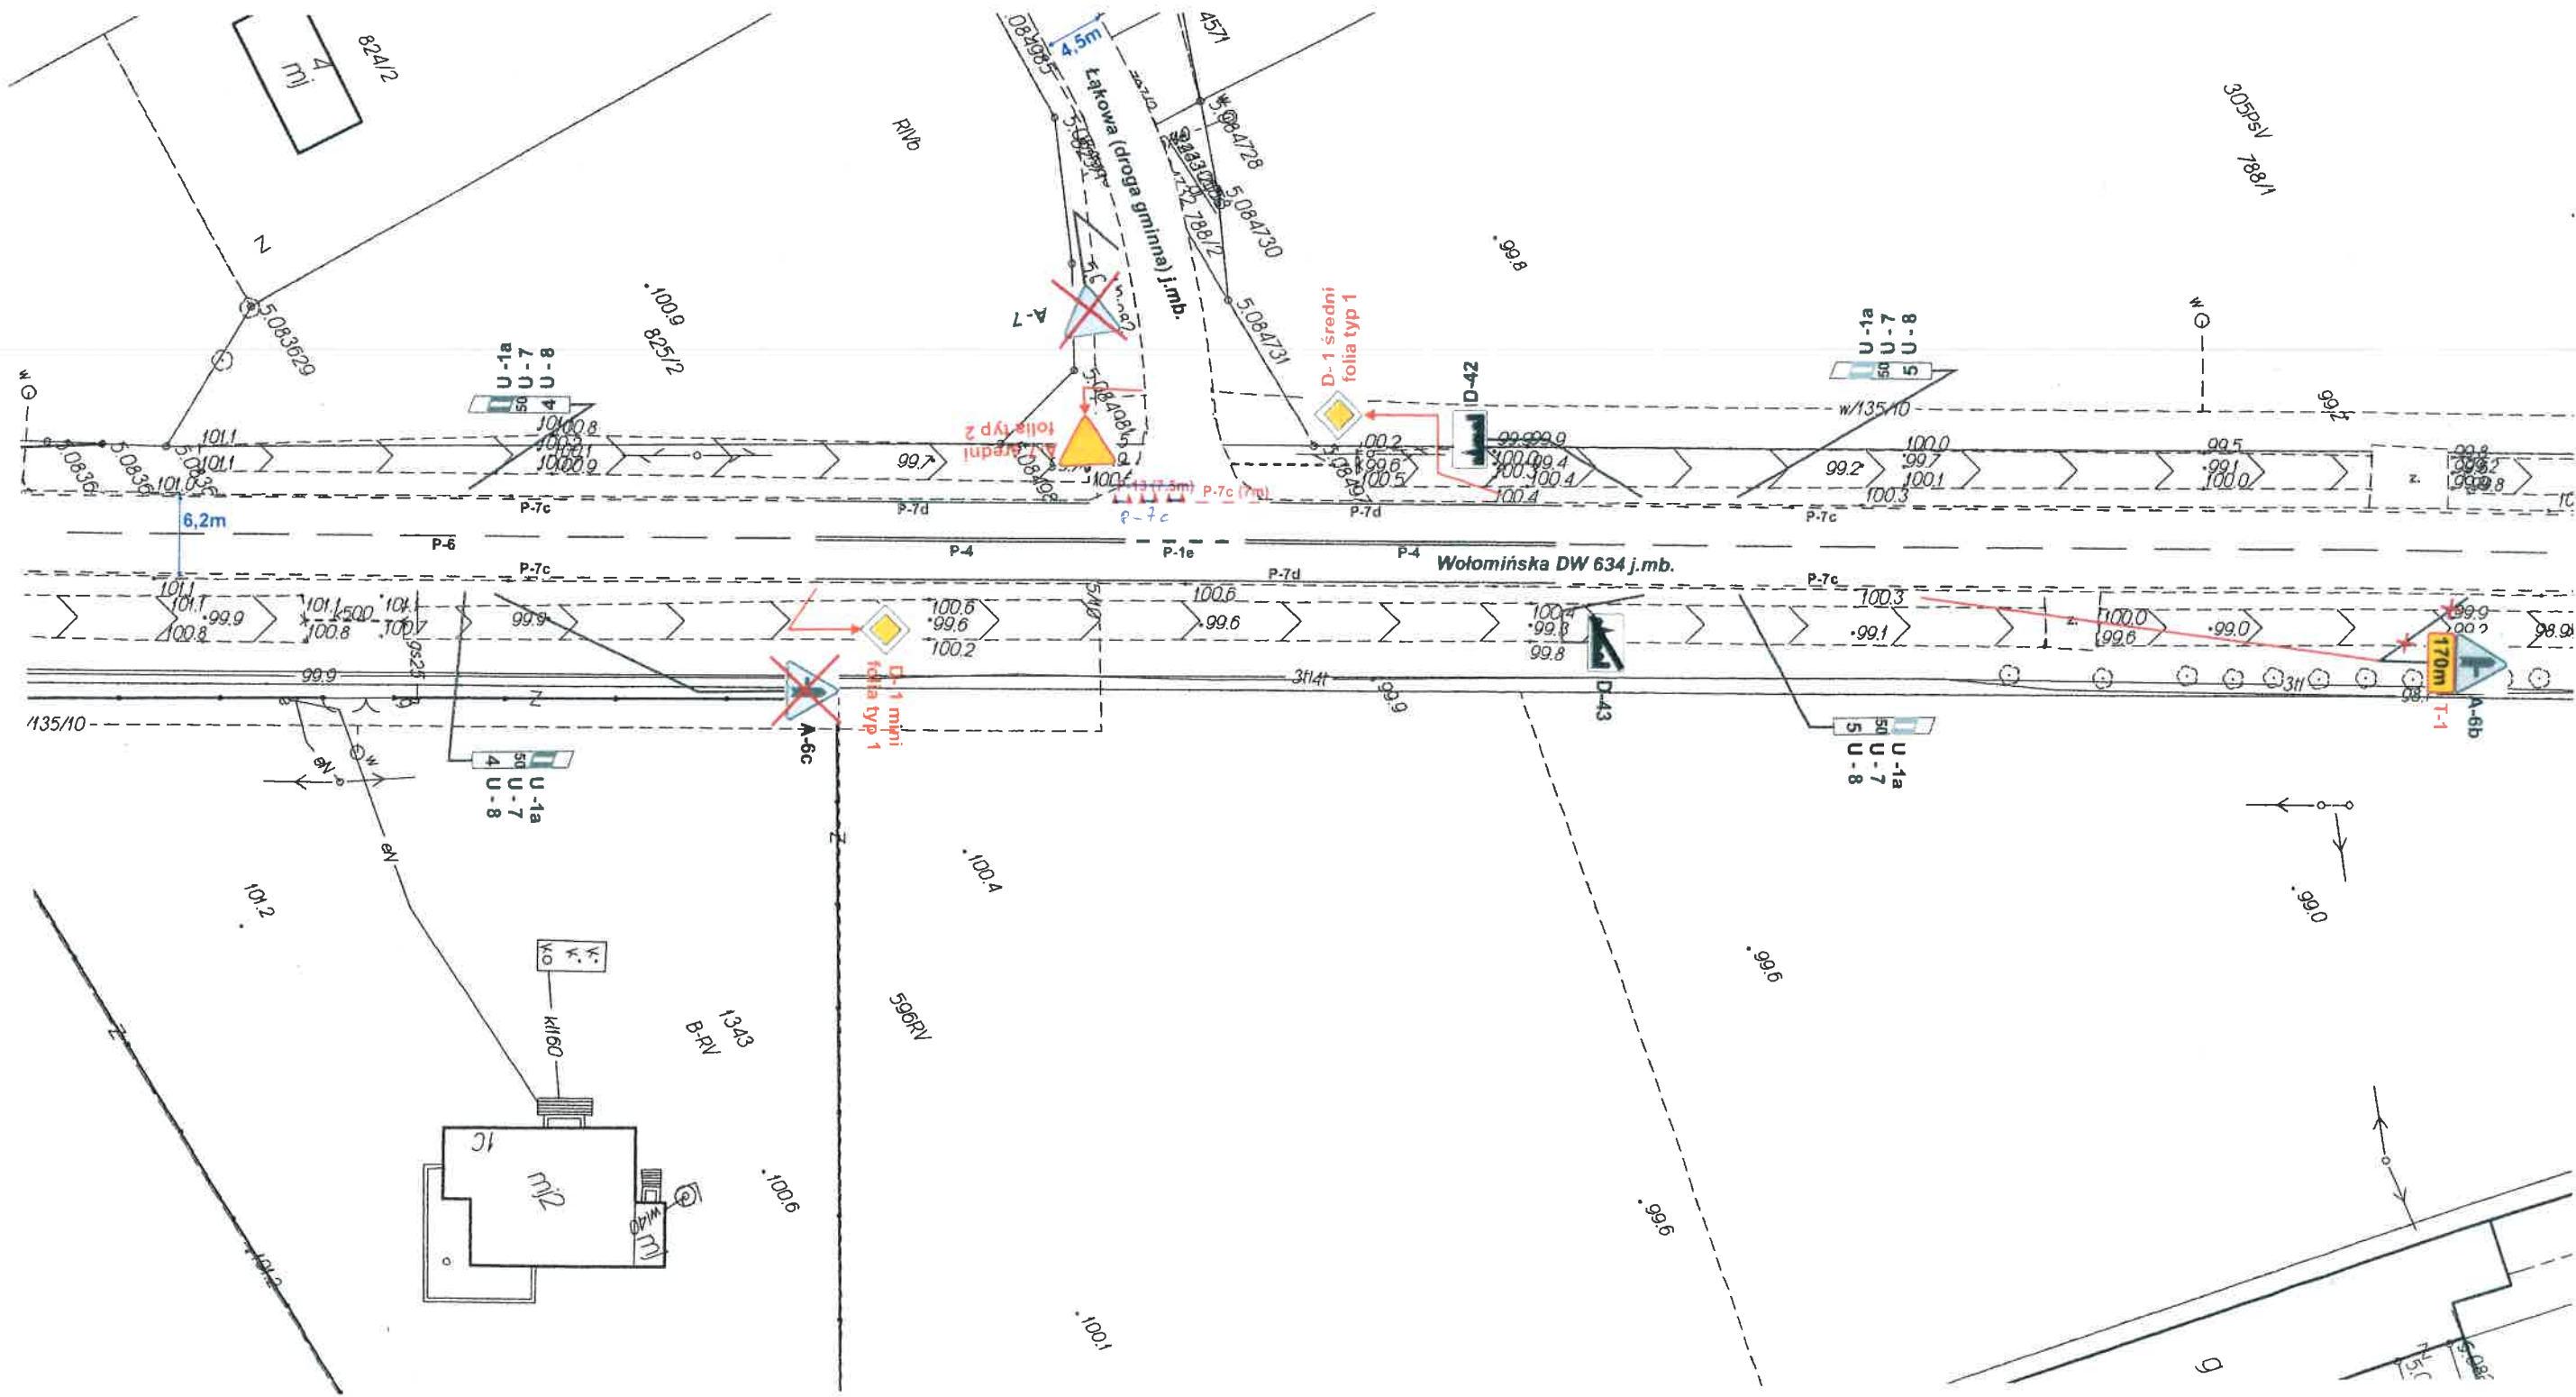

MZDW w Warszawie
Rejon Drogowy Wołomin – Nowy Dwór Maz.
DROGA NR 634
ODC. OD KM 41 + 600 DO KM 42 + 200

Nr 3

ARKUSZ NR 2


STAROSTWO
POWIATU WOŁOMIŃSKIEGO
POWIATOWY INSPEKTOR
RUCHU DROGOWEGO
05-200 Wołomin, ul. Koszykowa
tel. 775-19-41

Urząd Marszałkowski Województwa Mazowieckiego
w Warszawie
Departament Nieruchomości i Infrastruktury
03-472 Warszawa, ul. B. Brechta 3 fax: 22/5979802

ZALACZNIK nr 6
do: 80-01-502.2.553.2020.DL
z dnia:

OPINIA
PIRD5420/436
Opinia projekt organiz.
zakresu:

2001-12-18
POWIATOWY INSPEKTOR
RUCHU DROGOWEGO

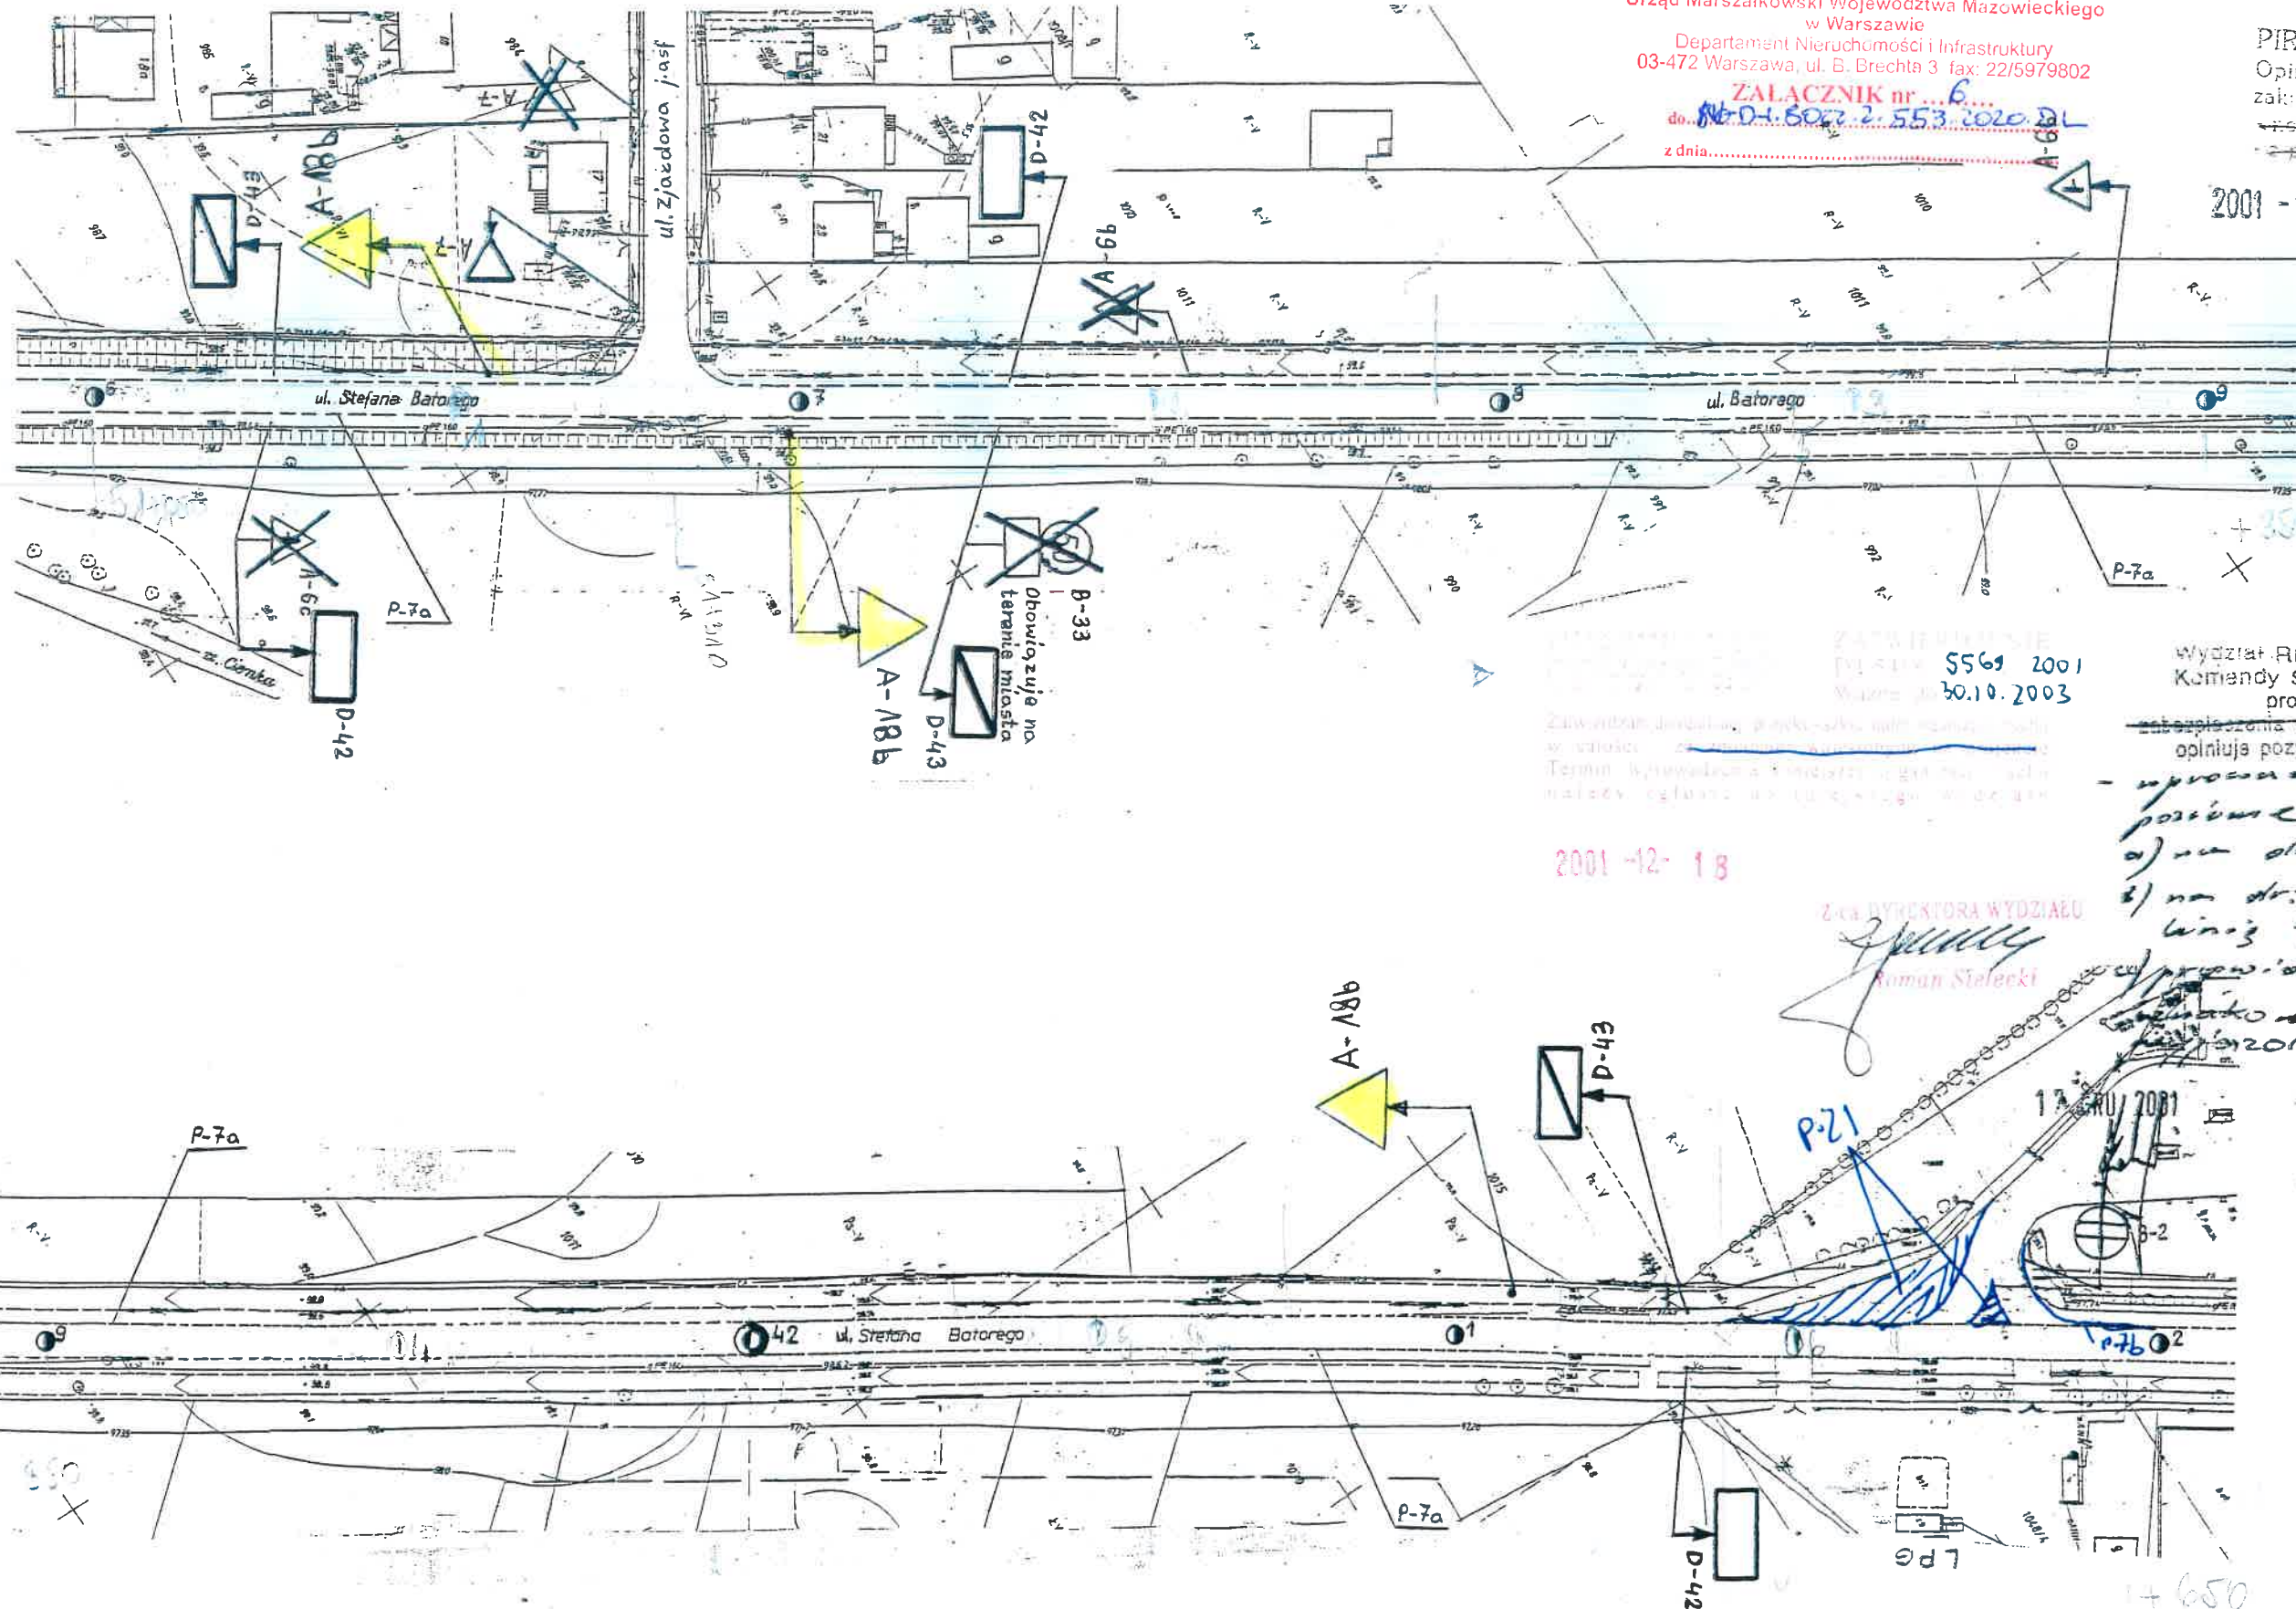

5569 2001
30.10.2003

Wydział Ruchu Drogowego
Komendy Stołecznej Policji
projekt -

zabezpieczenia ruchu - organizacji ruchu
opiniują pozytywnie
- wprowadzić oznakowanie
pozostaje:
a) na dr. 634 linia
b) na dr. podporządkowanej
linia "P-6", "P-13"
przewidziano również
znakowanie w rejonie
zobowiązanie z ob. z kt.

2001-12-18

Z-ca DYREKTORA WYDZIAŁU
Roman Stolecki

13.12.2001
14.650

SKALA 1 : 1 000

STRONA 22


MZDW w Warszawie
Rejon Drogowy Wołomin – Nowy Dwór Maz.
DROGA NR 634
ODC. OD KM 41 + 600 DO KM 42 + 200

STAROSTWO
 POWIATOWY INSPEKTOR
 RUCHU DROGOWEGO
 05-200 Wołomin, ul. Kęsykowska 1 A
 tel. 776-19-41

OPINIA
 PIRD5420/...436.../01

Opiniuje projekt organizacji ruchu w
 zakresie dróg powiatowych, gminnych
 - negatywnie - pozytywnie - bez uwag
 - z koniecznymi uwagami

2001-12-11
 POWIATOWY INSPEKTOR
 RUCHU DROGOWEGO
 mgr inż. Jacek Świątek

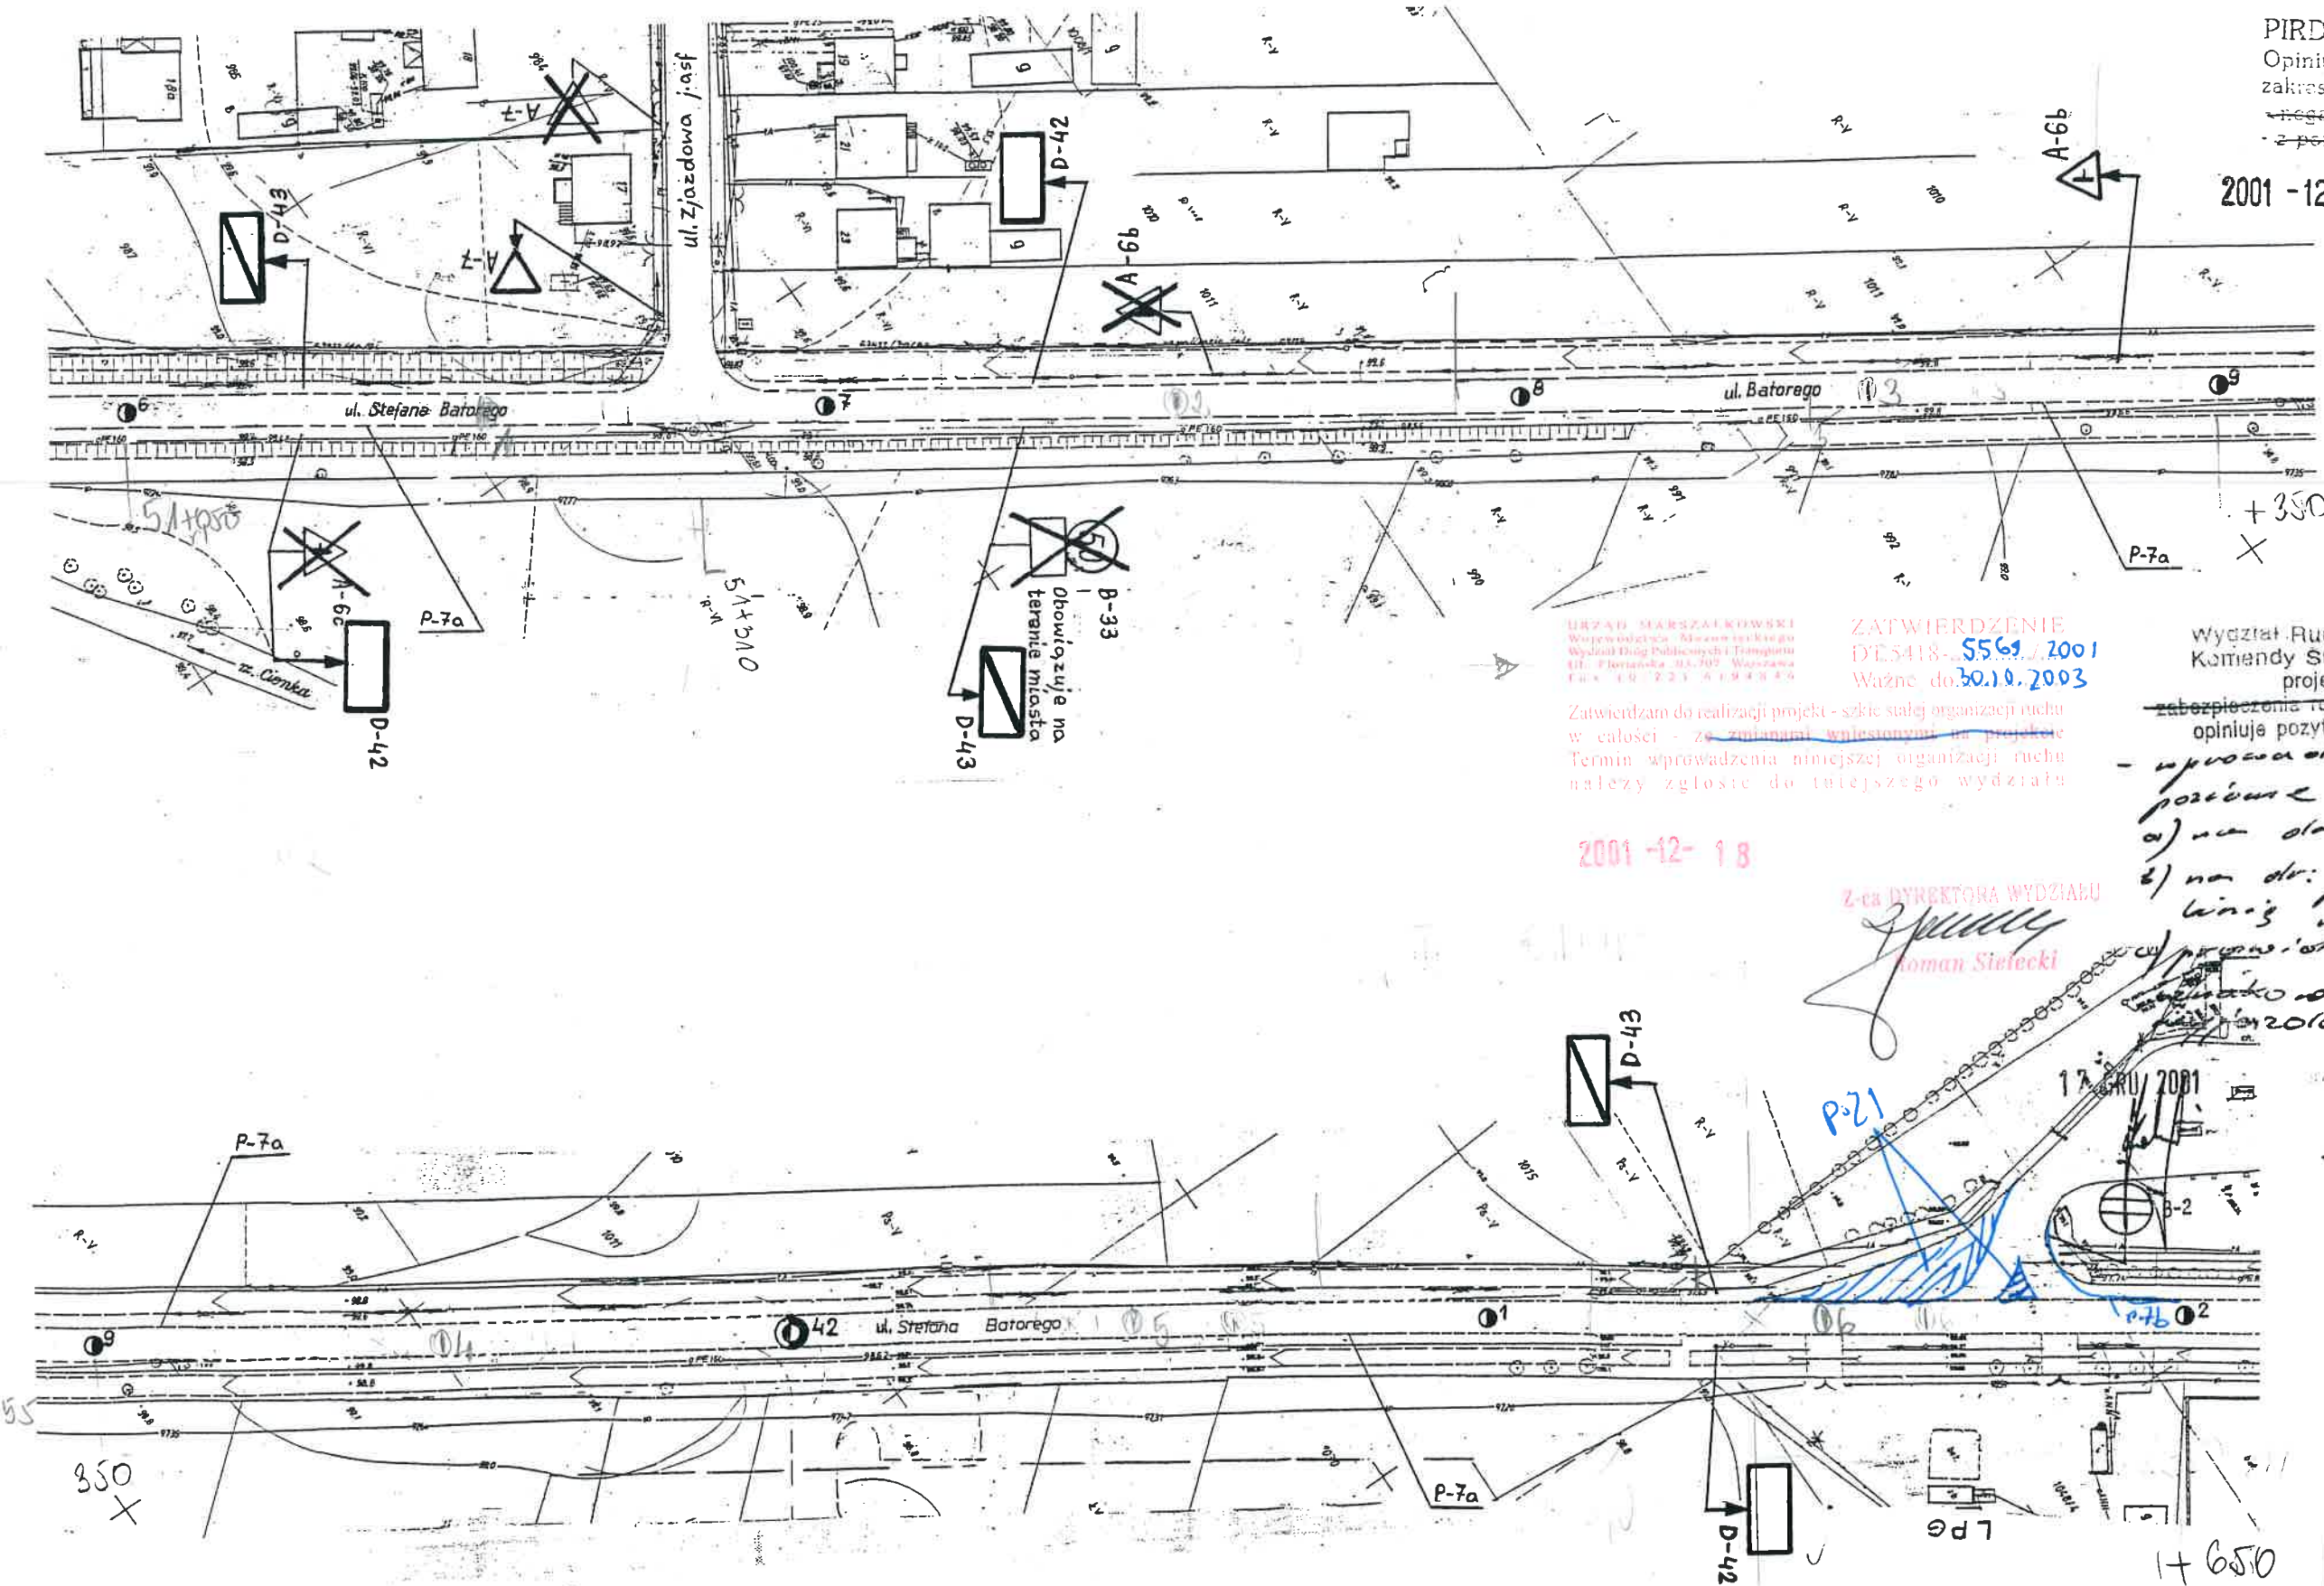

URZĄD MARSZAŁKOWSKI

ZATWIERDZENIE
 DE5418-5569/2001
 Ważne do 30.10.2003

Zatwierdzam do realizacji projekt - szkic stałej organizacji ruchu
 w całości - ze zmianami wniesionymi na projekcie
 Termin wprowadzenia niniejszej organizacji ruchu
 należy zgłosić do właściwego wydziału

2001-12-18

Z-ca DYREKTORA WYDZIAŁU
 Roman Siolecki

Wydział Ruchu Drogowego
 Komendy Stołecznej Policji
 projekt - zjazd

zabezpieczenia ruchu - organizacji ruchu
 opiniuje pozytywnie - negatywnie - z uwagami

- wprowadzić oznakowanie
 poziome:
 a) na dr. 634 linie odległe
 b) na dr. podporządkowanej
 linii "P-4" "P-13"
 wprowadzić oznakowanie
 poziome w rejonie
 z obiektem

SKALA 1 : 1 000

STRONA 22