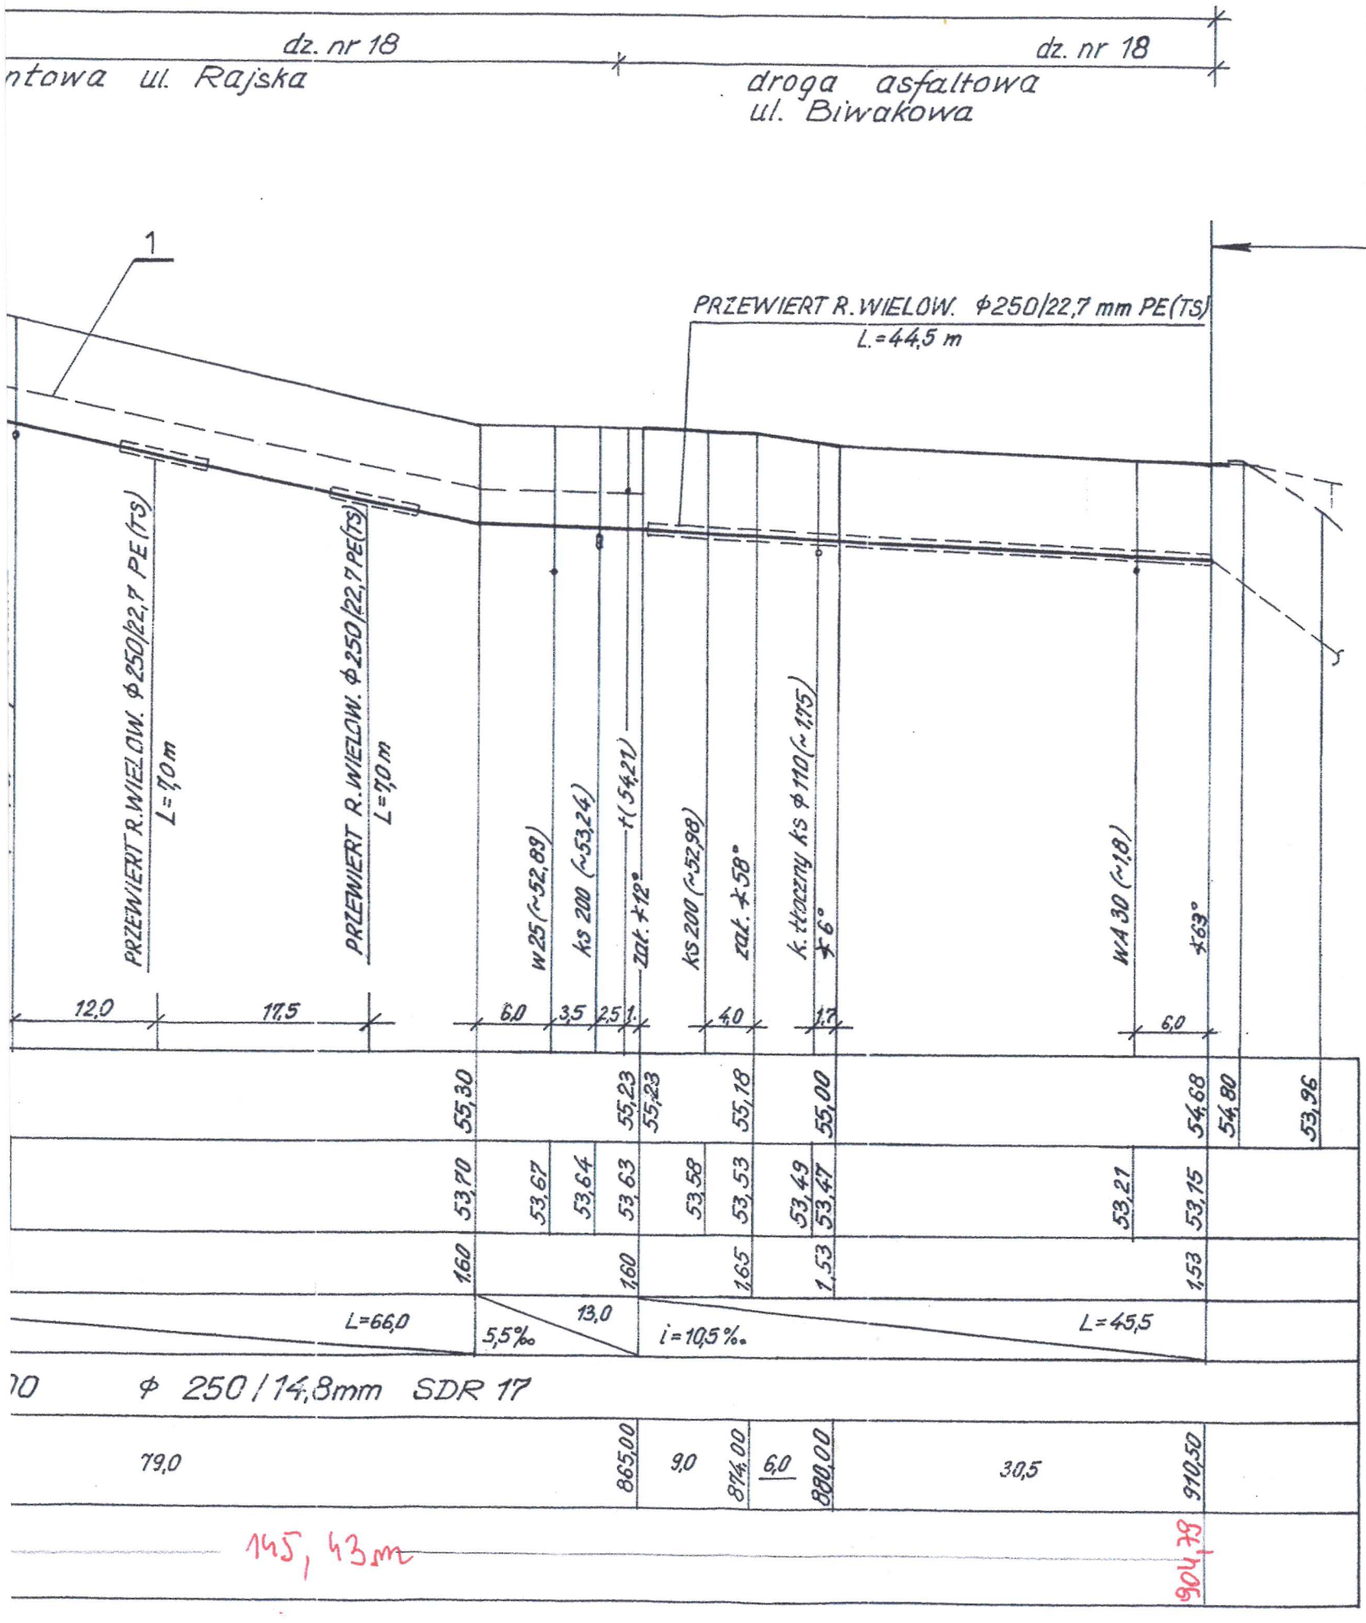

Uwagi jak na rys. nr 12

wg odrębnego projektu budowlanego

Dokumentacja powykonawcza

KIEROWNIK BUDOWY
ROBÓT INSTALACYJNO-MONTAŻOWYCH
inż. Mariusz Kruszyk
nr upr. ABIT-II-7132-16/2000
z dnia 29.06.2000

Wykonano zgodnie z dokumentacją projektową i naniesionymi zmianami.

PROFIL PRZEWODU TŁOCZNEGO W UL. RAJSKIEJ I BIWAKOWEJ

CZ. 2

SKALA 1:100/500

Wielobranżowe Przedsiębiorstwo Produkcyjno-Usługowe ALFA SPÓŁKA Z O.O. 85-092 Bydgoszcz, ul. Wyczółkowskiego 15		
Temat: Bydgoski System Wodny i Kanalizacyjny II 2004/PL/16/C/PE/003-12	Sanitarna	PB-W
	Branża	Stadium
Obiekt: **„Odprowadzanie ścieków deszczowych z obszarów stref ochronnych ujęć wody „Las Gdański" i „Czyżkówko" oraz rozbudowa sieci kanalizacji deszczowej w Bydgoszczy"**	Główny projektant	mgr inż. Edward Smentek; nr uprawnień: 410/73; "AQUA - PROJECT" Bydgoszcz
	Opracował	tech. Ewa Gębska "AQUA-PROJECT" Bydgoszcz
Przedmiot opracowania: **ZLEWNIA KOLEKTORA K-71** (odcinki nr 10, 11,) Kan. deszczowa w ul. Smukalskiej, Palmowej, Berberysowej, Azaliowej i Biwakowej w dz. Smukała w Bydgoszczy.	Sprawdził	mgr inż. Aleksandra Pieniaszek; nr uprawnień: KUP/0140/POOS/06; "AQUA-PROJECT"
	02.2009	1 : 100/500 · 13
	Data	Skala Nr rysunku