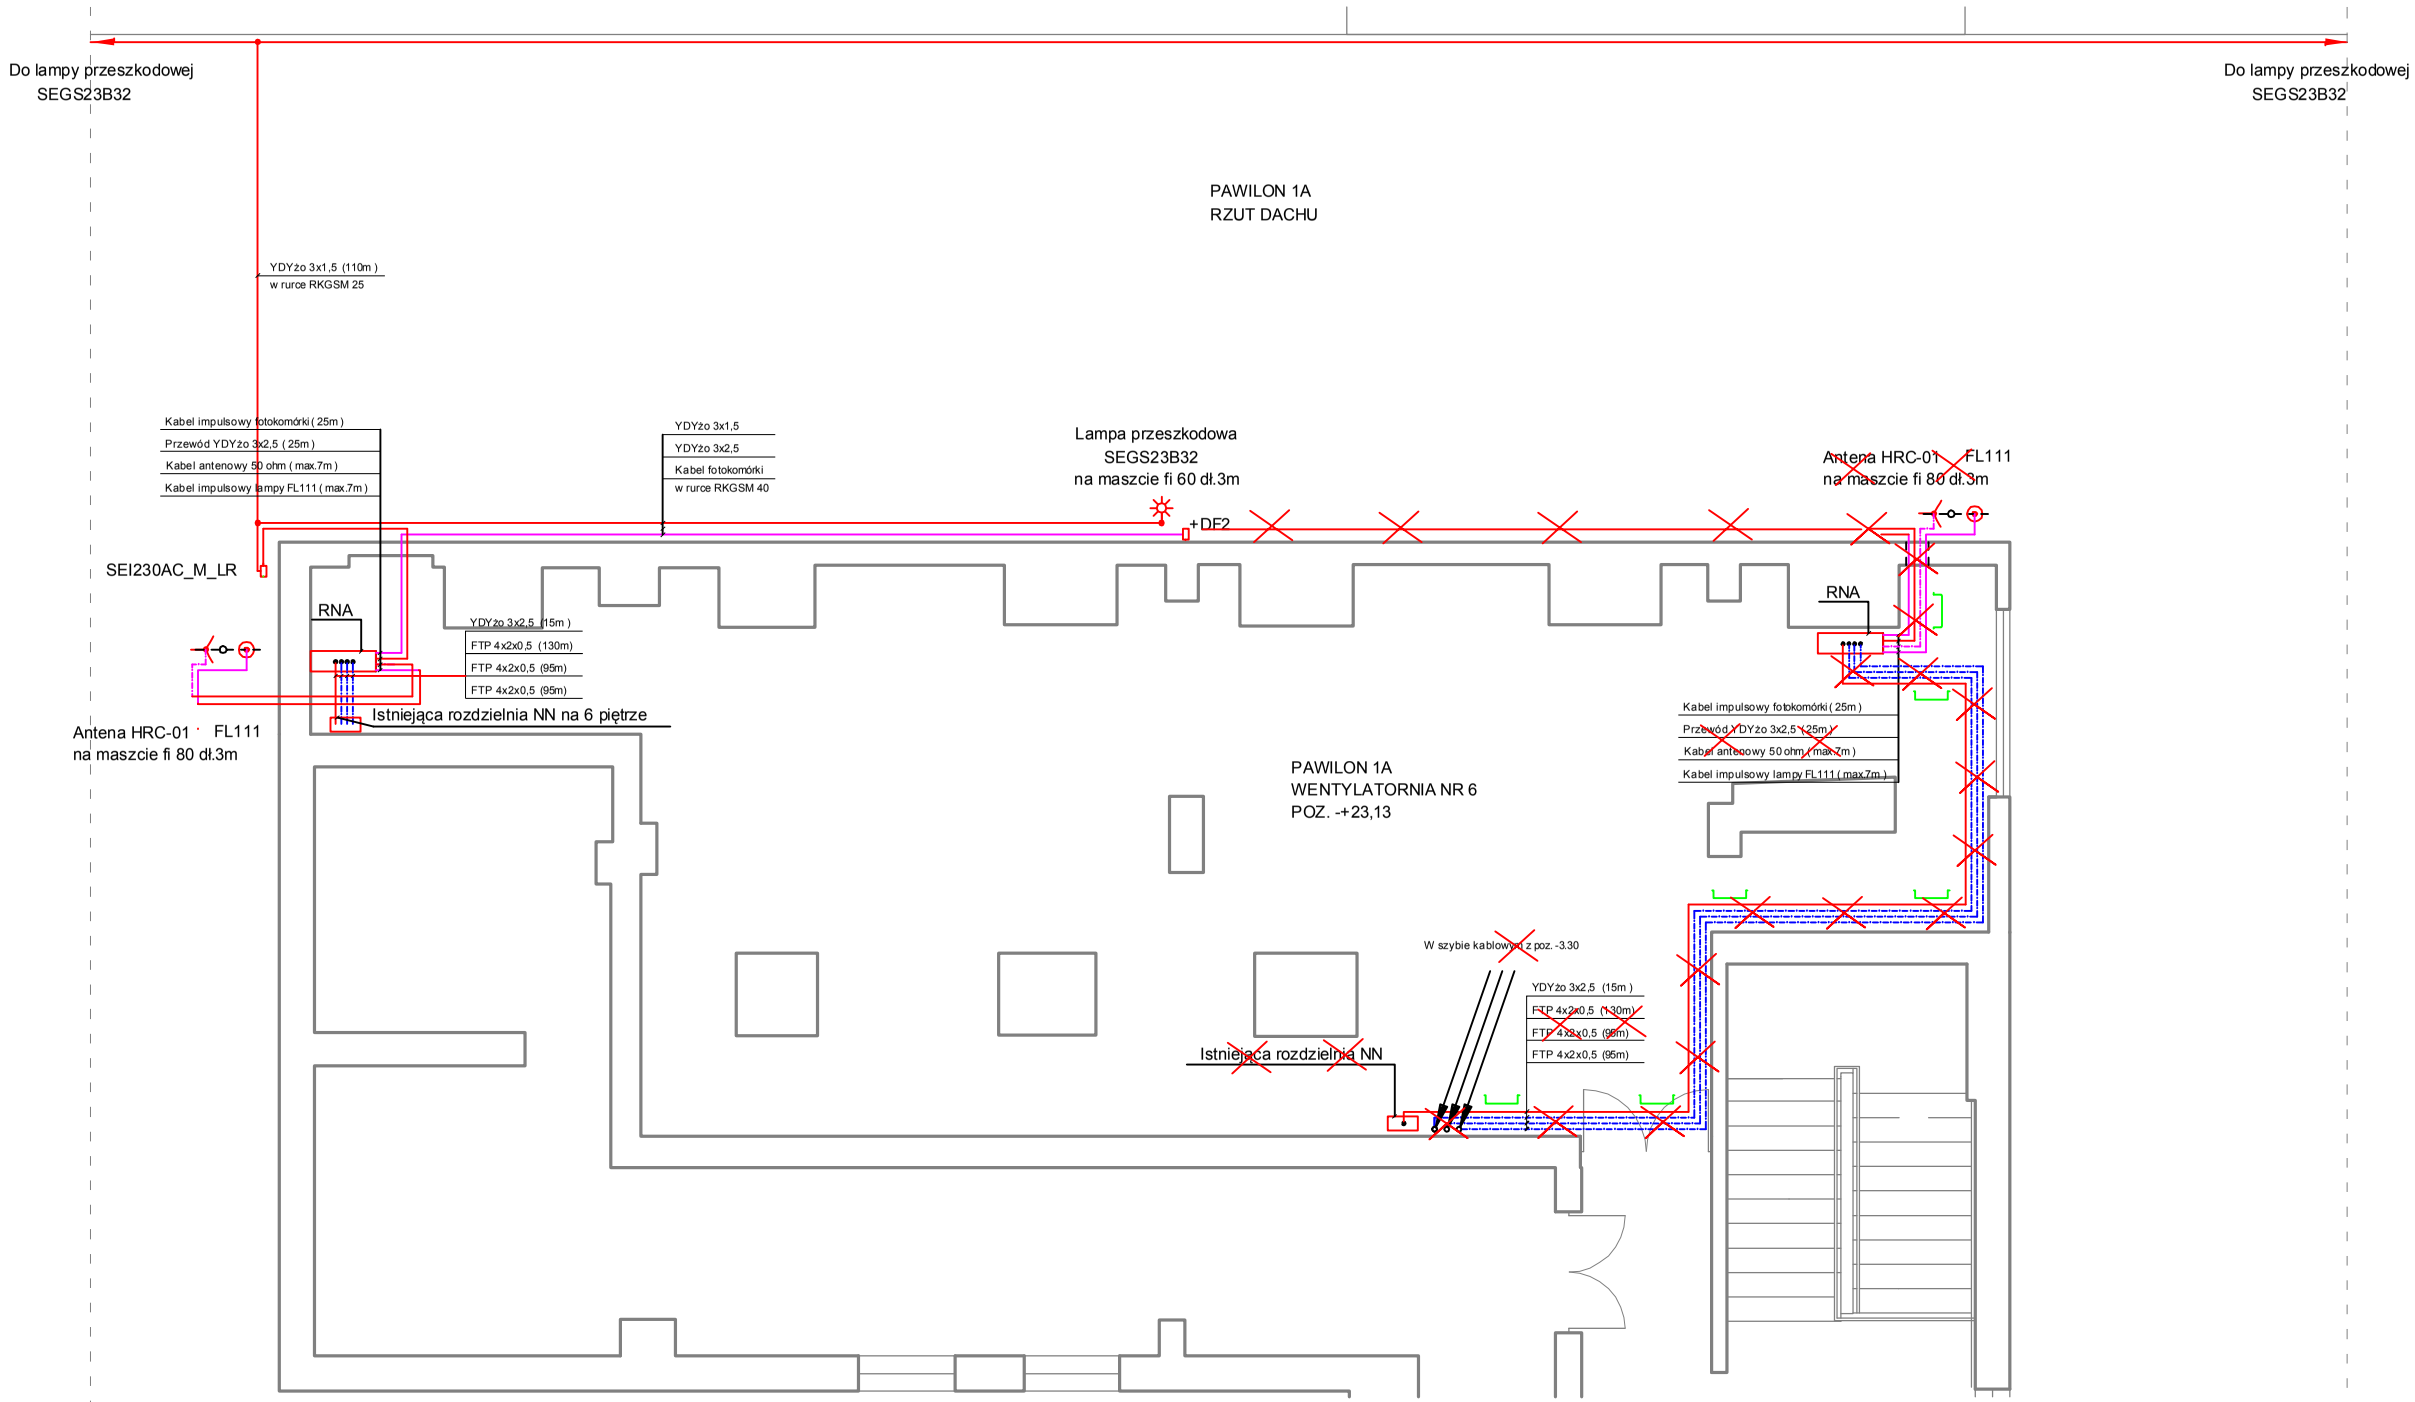

UWAGI:

1. Kable prowadzić w korytku kablowym KBJ 50
2. Kable w szybie kablowym prowadzić w rurce RKGS 25

DOKUMENTACJA POWYKONAWCZA

GOLLAND Sp. z o.o. 41-500 Chorzów ul.Styczyńskiego 83

Zmiana		Opis zmian	Podpis
	A	Zmiana lokalizacji rozdzielnicy RNA	
	B		

Projektant	Krzysztof Windak nr upr.480/94	Data wydania	10.2011
Opracował			
Sprawdził	inż. Jacek Socha nr upr.79/82		

Nazwa Obiektu : Przygodne miejsce dla lądowania śmigłowców sanitarnych na terenie WSS we Wrocławiu

Nr rys. E.1.04

Nazwa rysunku : Instalacje elektryczne RZUT DACHU

Skala 1:50

Nr ark.	Ilosc ark.
1	1

Faza DP | Zmiana